

LEGENDA


TUBAZIONI IN MULTISTRATO METALPLASTICO COMPLETE DI RIVESTIMENTO ISOLANTE AI SENSI D.P.R. 412/93

- ACQUA DEMINERALIZZATA
- ACQUA CALDA SANITARIA
- ACQUA ADDOLCITA FREDDA
- ACQUA FREDDA
- ACQUA DI RICIRCOLO
- ACQUA ADDOLCITA CALDA



Azienda Ospedaliera  
Ospedali Riuniti Marche Nord


AMPLIAMENTO CENTRALE DI STERILIZZAZIONE PRESIDIO DI PESARO, LAVORI DI COMPLETAMENTO CLIMATIZZAZIONE PADIGLIONE “F”, MANUTENZIONE BLOCCO OPERATORIO PRESIDIO CENTRO, CENTRALIZZAZIONE ATTIVITÀ PREPARAZIONI GALENICHE PRESIDIO MURAGLIA

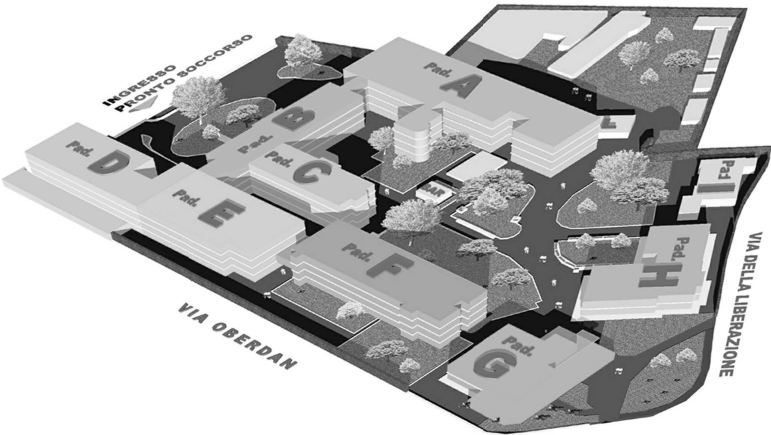

Riferimento  
Progetto 131 RM/A\_154  
Codice Intervento 110.110901.H.131

RUP Ing. Paolo Sorcinelli  
Ing. Filippo Casicci

DIREZIONE LAVORI E CSE

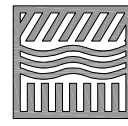

STUDIO SPERI  
SOCIETÀ DI INGEGNERIA  
Direttore dei lavori  
ing. Giorgio Lupoi



timprogetti  
Società di ingegneria  
Direttore operativo  
ing. Marcello Pediconi



Ascani  
Ditta appaltatrice

Via G. Pierluigi da Palestina, 55 - 00193 - ROMA  
Tel. 063225409 - e-mail info@timprogetti.com

Via Frana n°26 - 63066 Grottomare (AP)  
Tel. 0735/73731 - e-mail grottomare@ascani.com  
pec:ascani.impianti.costruzioni@pec.it

AS BUILT

Categoria documento		ELABORATI IMPIANTO IDRICO-SANITARIO		Scala	1:100		Codice intervento	Codice elaborato			
Titolo		CENTRALE STERILIZZAZIONE  PAD "A" - PIANO SEMINTERRATO PLANIMETRIA IMPIANTO IDRICO SANITARIO - ADDUZIONI				H131	B-IF101				
						Data di emissione			Settembre 2015		
						Commessa Speri		C502		Commessa T.IM	
						Nome file					
Rev.	Data	Descrizione				Redatto	Controllato		Approvato		
		revisione									

SPAZIO PER APPROVAZIONI DI LEGGE