


AS BUILT : PIANTA IMPIANTI RILEVAZIONE FUMI E ALLARME ANTINCENDIO

scala 1:100

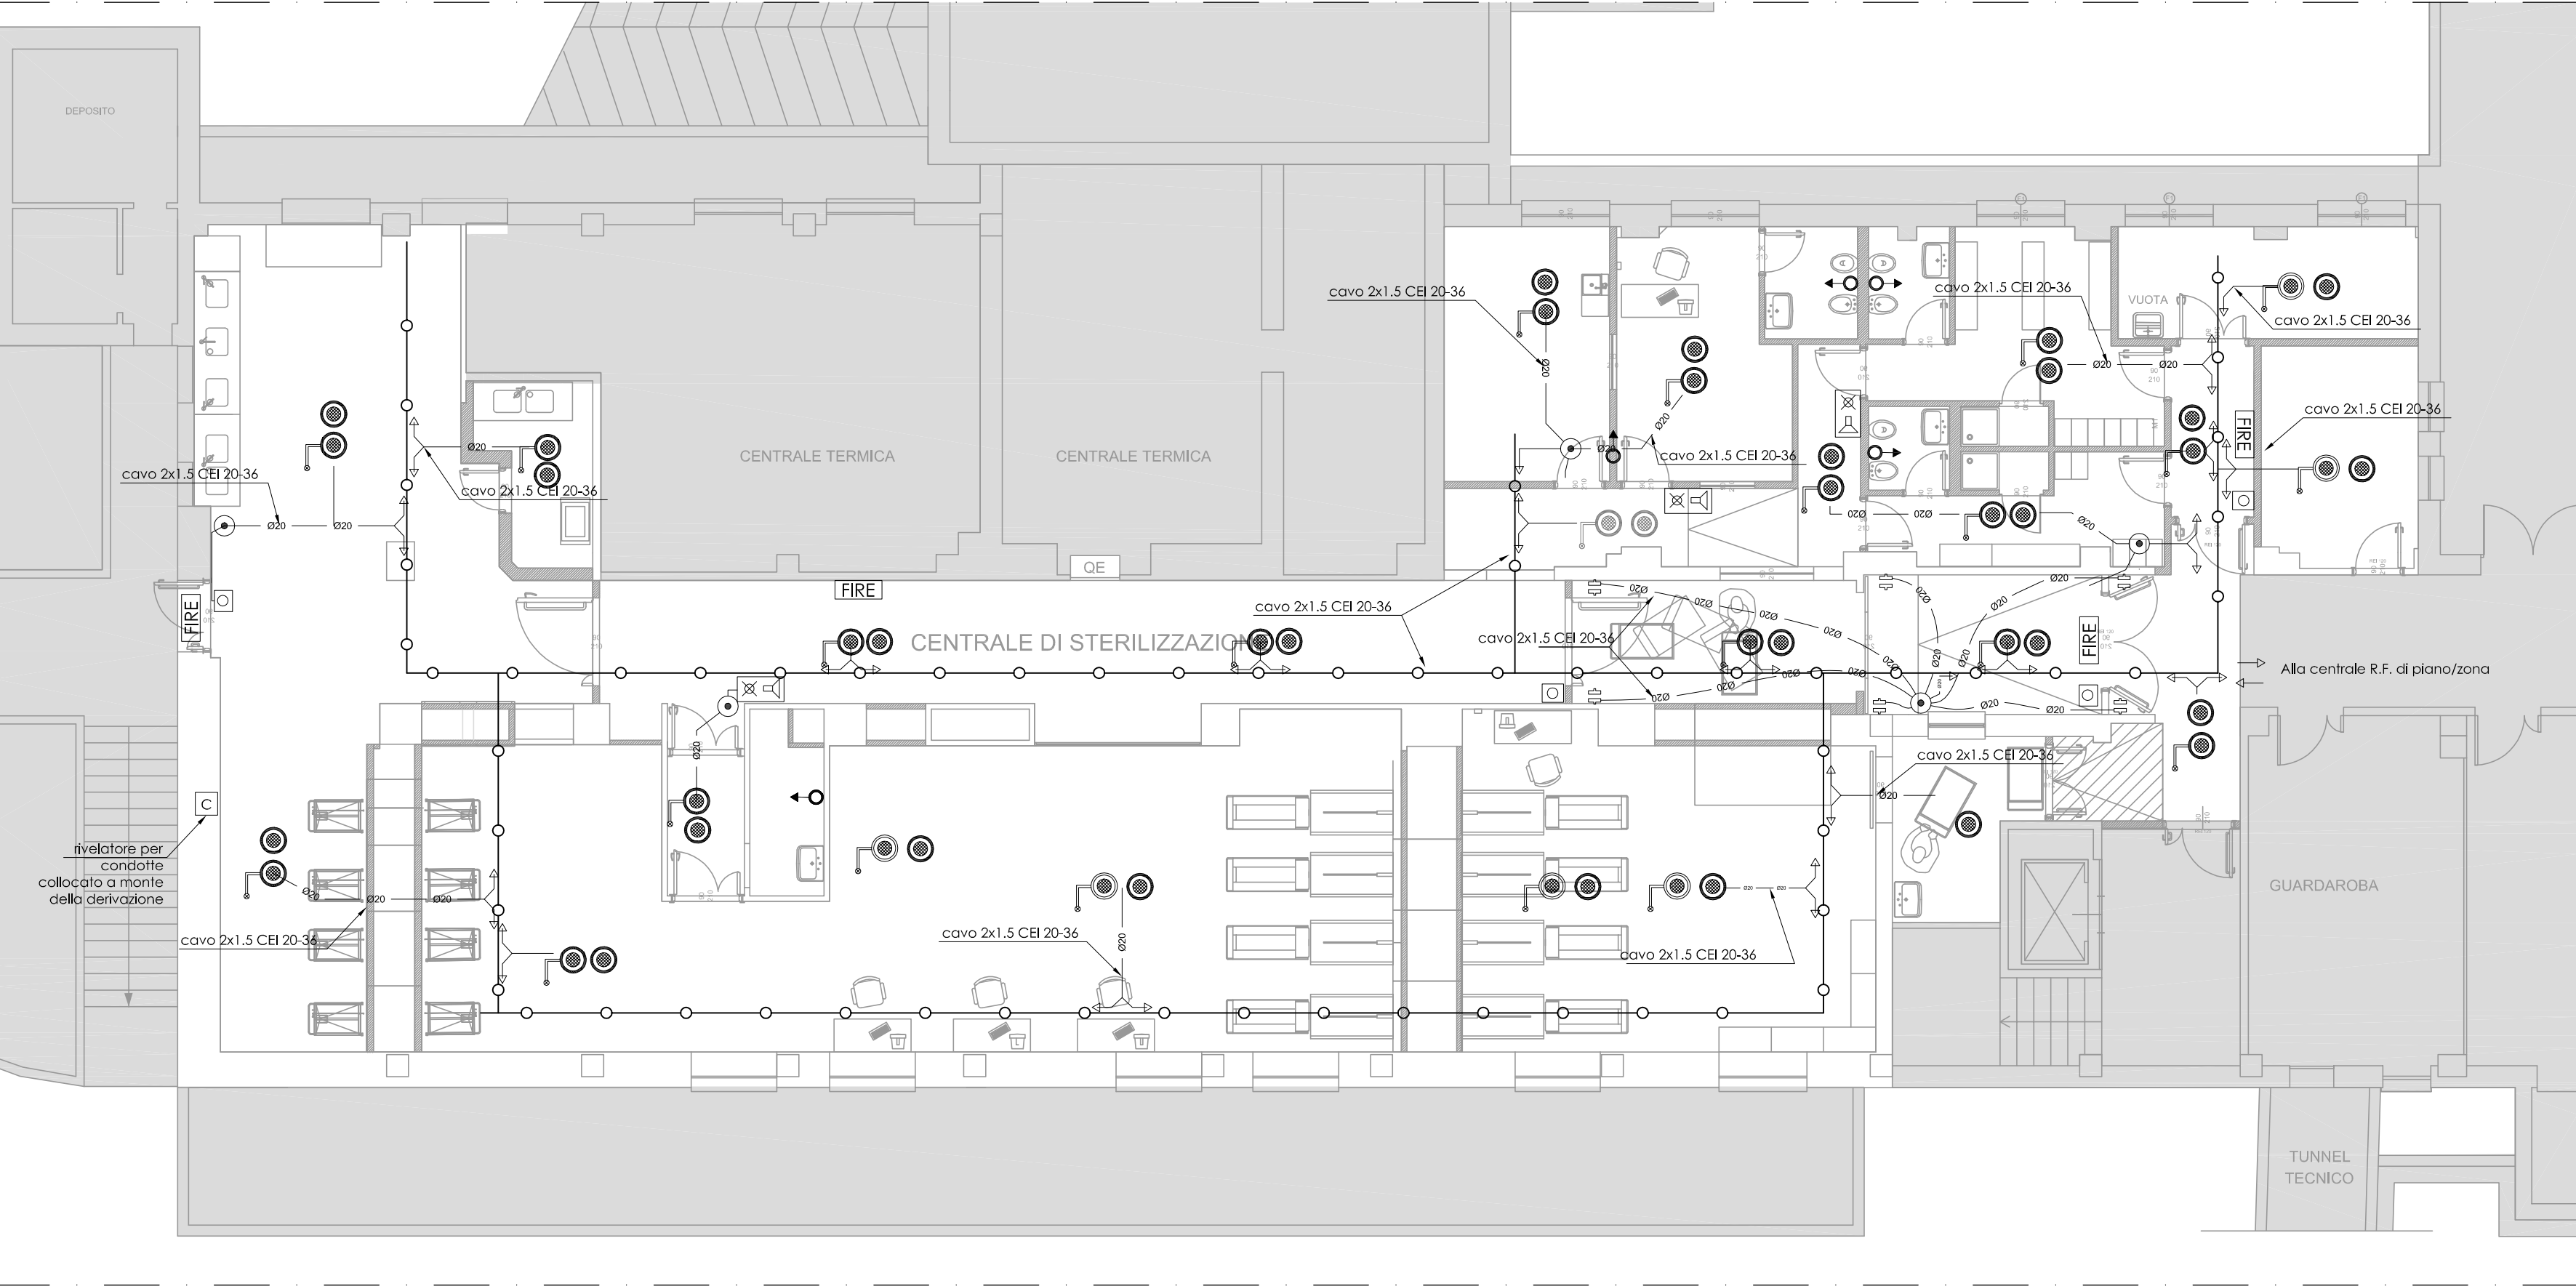


LEGENDA

- FIRE** Targa ottico acustica
- Pulsante a rottura di vetro
- Scatola di derivazione
- RF - Rilevatore ottico di fumo
- isol.** Isolatore
- RF-Rivelatore ottico di fumo con ripetitore di stato
- Fermo elettromagnetico
- Serranda tagliafuoco
- Tirante allarme bagno
- Quadro RF
- Allarme ottico bagno
- Tubazione in pvc
- Passerella metallica
- Rivelatore per condotte



Azienda Ospedaliera
Ospedali Riuniti Marche Nord

AMPLIAMENTO CENTRALE DI STERILIZZAZIONE PRESIDIO DI
PESARO, LAVORI DI COMPLETAMENTO CLIMATIZZAZIONE
PADIGLIONE “F”, MANUTENZIONE BLOCCO OPERATORIO
PRESIDIO CENTRO, CENTRALIZZAZIONE ATTIVITÀ
PREPARAZIONI GALENICHE PRESIDIO MURAGLIA

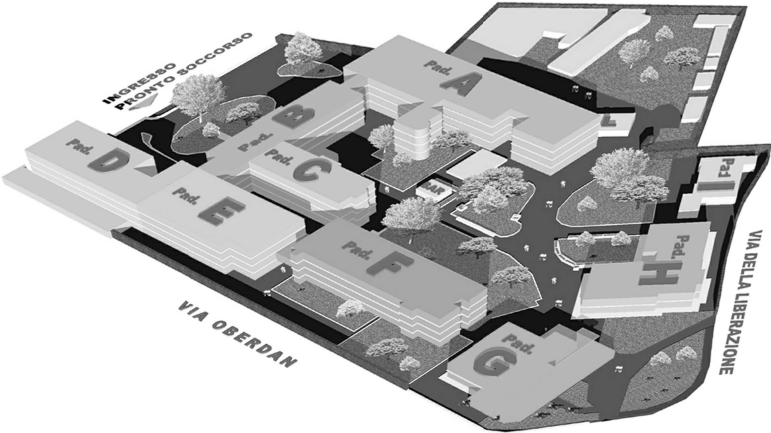

Riferimento
Progetto 131 RM/A_154
Codice Intervento 110.110901.H.131

RUP Ing. Paolo Sorcinelli
Ing. Filippo Casicci

DIREZIONE LAVORI E CSE



Direttore dei lavori
ing. Giorgio Lupoi



Direttore operativo
ing. Marcello Pediconi



AS BUILT

Categoria documento	ELABORATI IMPIANTO ELETTRICO	Scala	1:100	Codice intervento	H131	Codice elaborato	B-IE103
Titolo	CENTRALE STERILIZZAZIONE PAD "A" - PIANO SEMINTERRATO PLANIMETRIA IMPIANTI RILEVAZIONE FUMI E ALLARME ANTINCENDIO			Data di emissione	Settembre 2015		
	Commessa Speri	C502	Commessa T.IM	560	Nome file		
Rev.	Data	Descrizione			Redatto	Controllato	Approvato
		revisione					

SPAZIO PER APPROVAZIONI DI LEGGE