


AS BUILT : PIANTA ESTRAZIONE VAPORI

scala 1:100

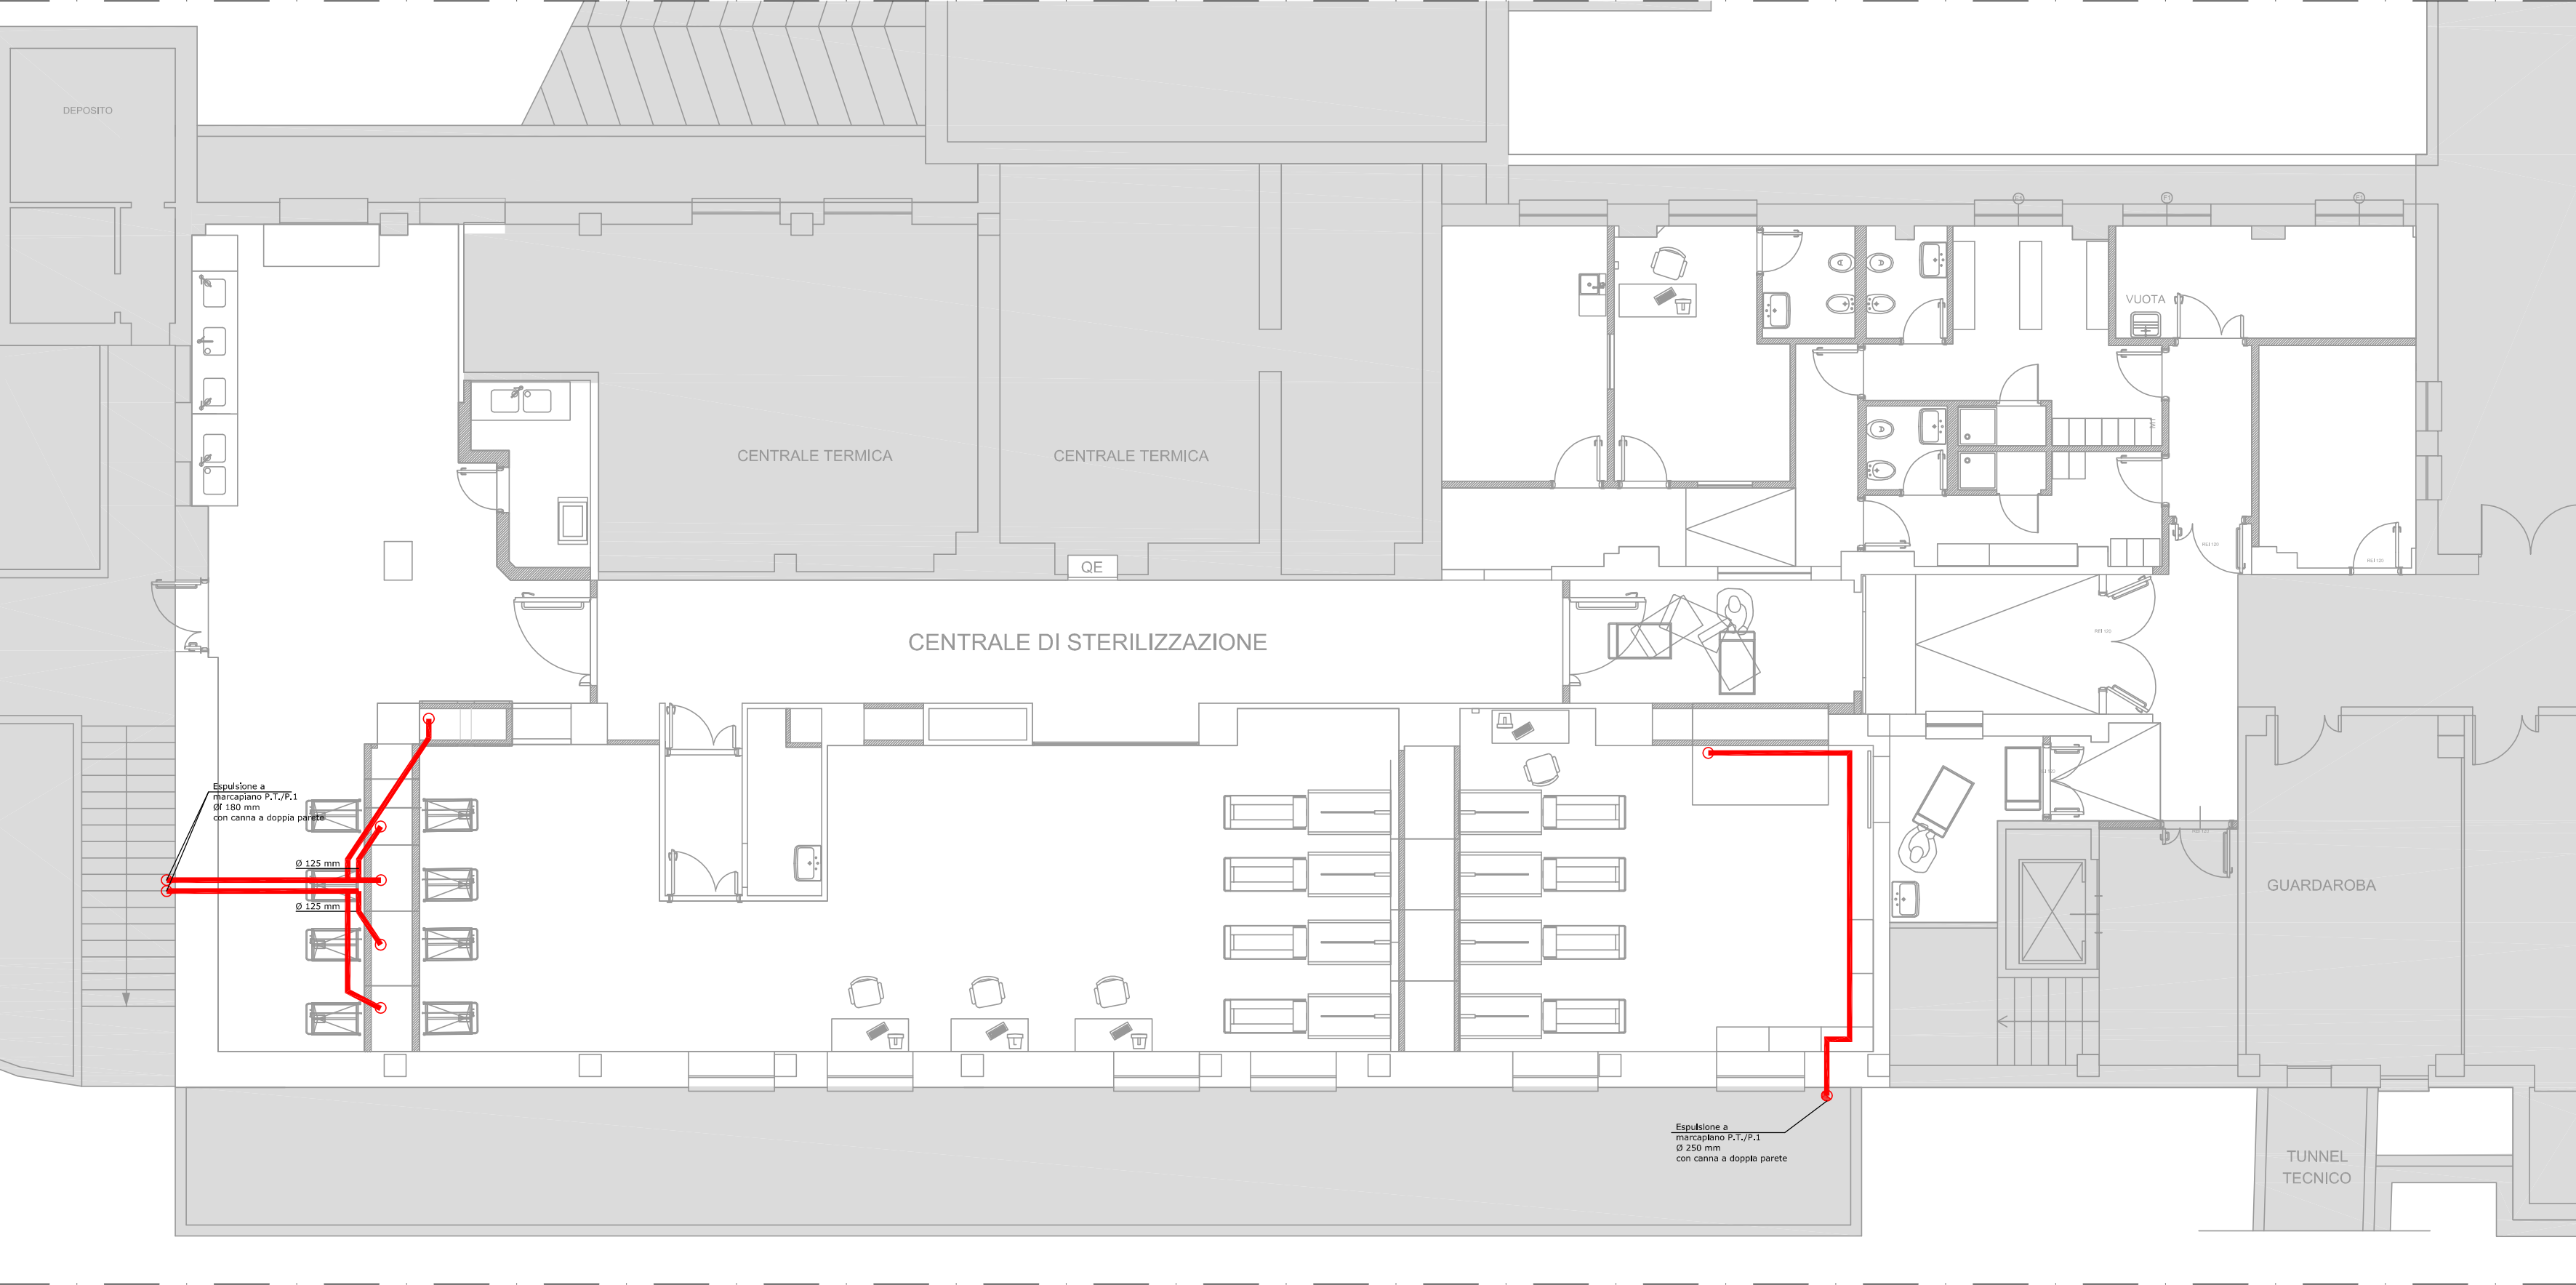

LEGENDA

- CONDOTTA DI VENTILAZIONE temperatura di esercizio 100°C
- Valvola per allaccio aria compressa DN10 (4bar)



**Azienda Ospedaliera
Ospedali Riuniti Marche Nord**

AMPLIAMENTO CENTRALE DI STERILIZZAZIONE PRESIDIO DI PESARO, LAVORI DI COMPLETAMENTO CLIMATIZZAZIONE PADIGLIONE “F”, MANUTENZIONE BLOCCO OPERATORIO
PRESIDIO CENTRO, CENTRALIZZAZIONE ATTIVITÀ PREPARAZIONI GALENICHE PRESIDIO MURAGLIA



Riferimento
Progetto 131 RM/A_154
Codice Intervento 110.110901.H.131

RUP Ing. Paolo Sorcinelli
Ing. Filippo Casicci



STUDIO SPERI
SOCIETÀ DI INGEGNERIA
Lungotevere delle Navi, 19 - 00196 - ROMA
Tel. 0636010314 - e-mail: main@studiosperi.it



timprogetti
Società di ingegneria
Via G. Pierluigi da Palestina, 55 - 00193 - ROMA
Tel. 063225409 - e-mail: info@timprogetti.com



Ascani
IMPIANTI E COSTRUZIONI S.R.L.
Via Frana n°26 - 63066 Grottammare (AP)
Tel. 0735/737311 e-mail: grottammare@ascani.com
pec: ascani.impianti.costruzioni@pec.it

DIREZIONE LAVORI E CSE
Direttore dei lavori
ing. Giorgio Lupoi
Direttore operativo
ing. Marcello Pediconi
Ditta appaltatrice

AS BUILT

Categoria documento	ELABORATI IMPIANTO IDRICO-SANITARIO	Scala	1:100	Codice intervento	H131	Codice elaborato	B-IF103
Titolo CENTRALE STERILIZZAZIONE PAD "A" - PIANO SEMINTERRATO PLANIMETRIA ESTRAZIONE VAPORI				Data di emissione Settembre 2015			
				Commessa Speri C502		Commessa T.IM 560	
				Nome file			
Rev.	Data	Descrizione		Redatto	Controllato	Approvato	
		revisione					

SPAZIO PER APPROVAZIONI DI LEGGE