


AS BUILT : PIANTA DISTRIBUZIONE ARIA COMPRESSA

scala 1:100

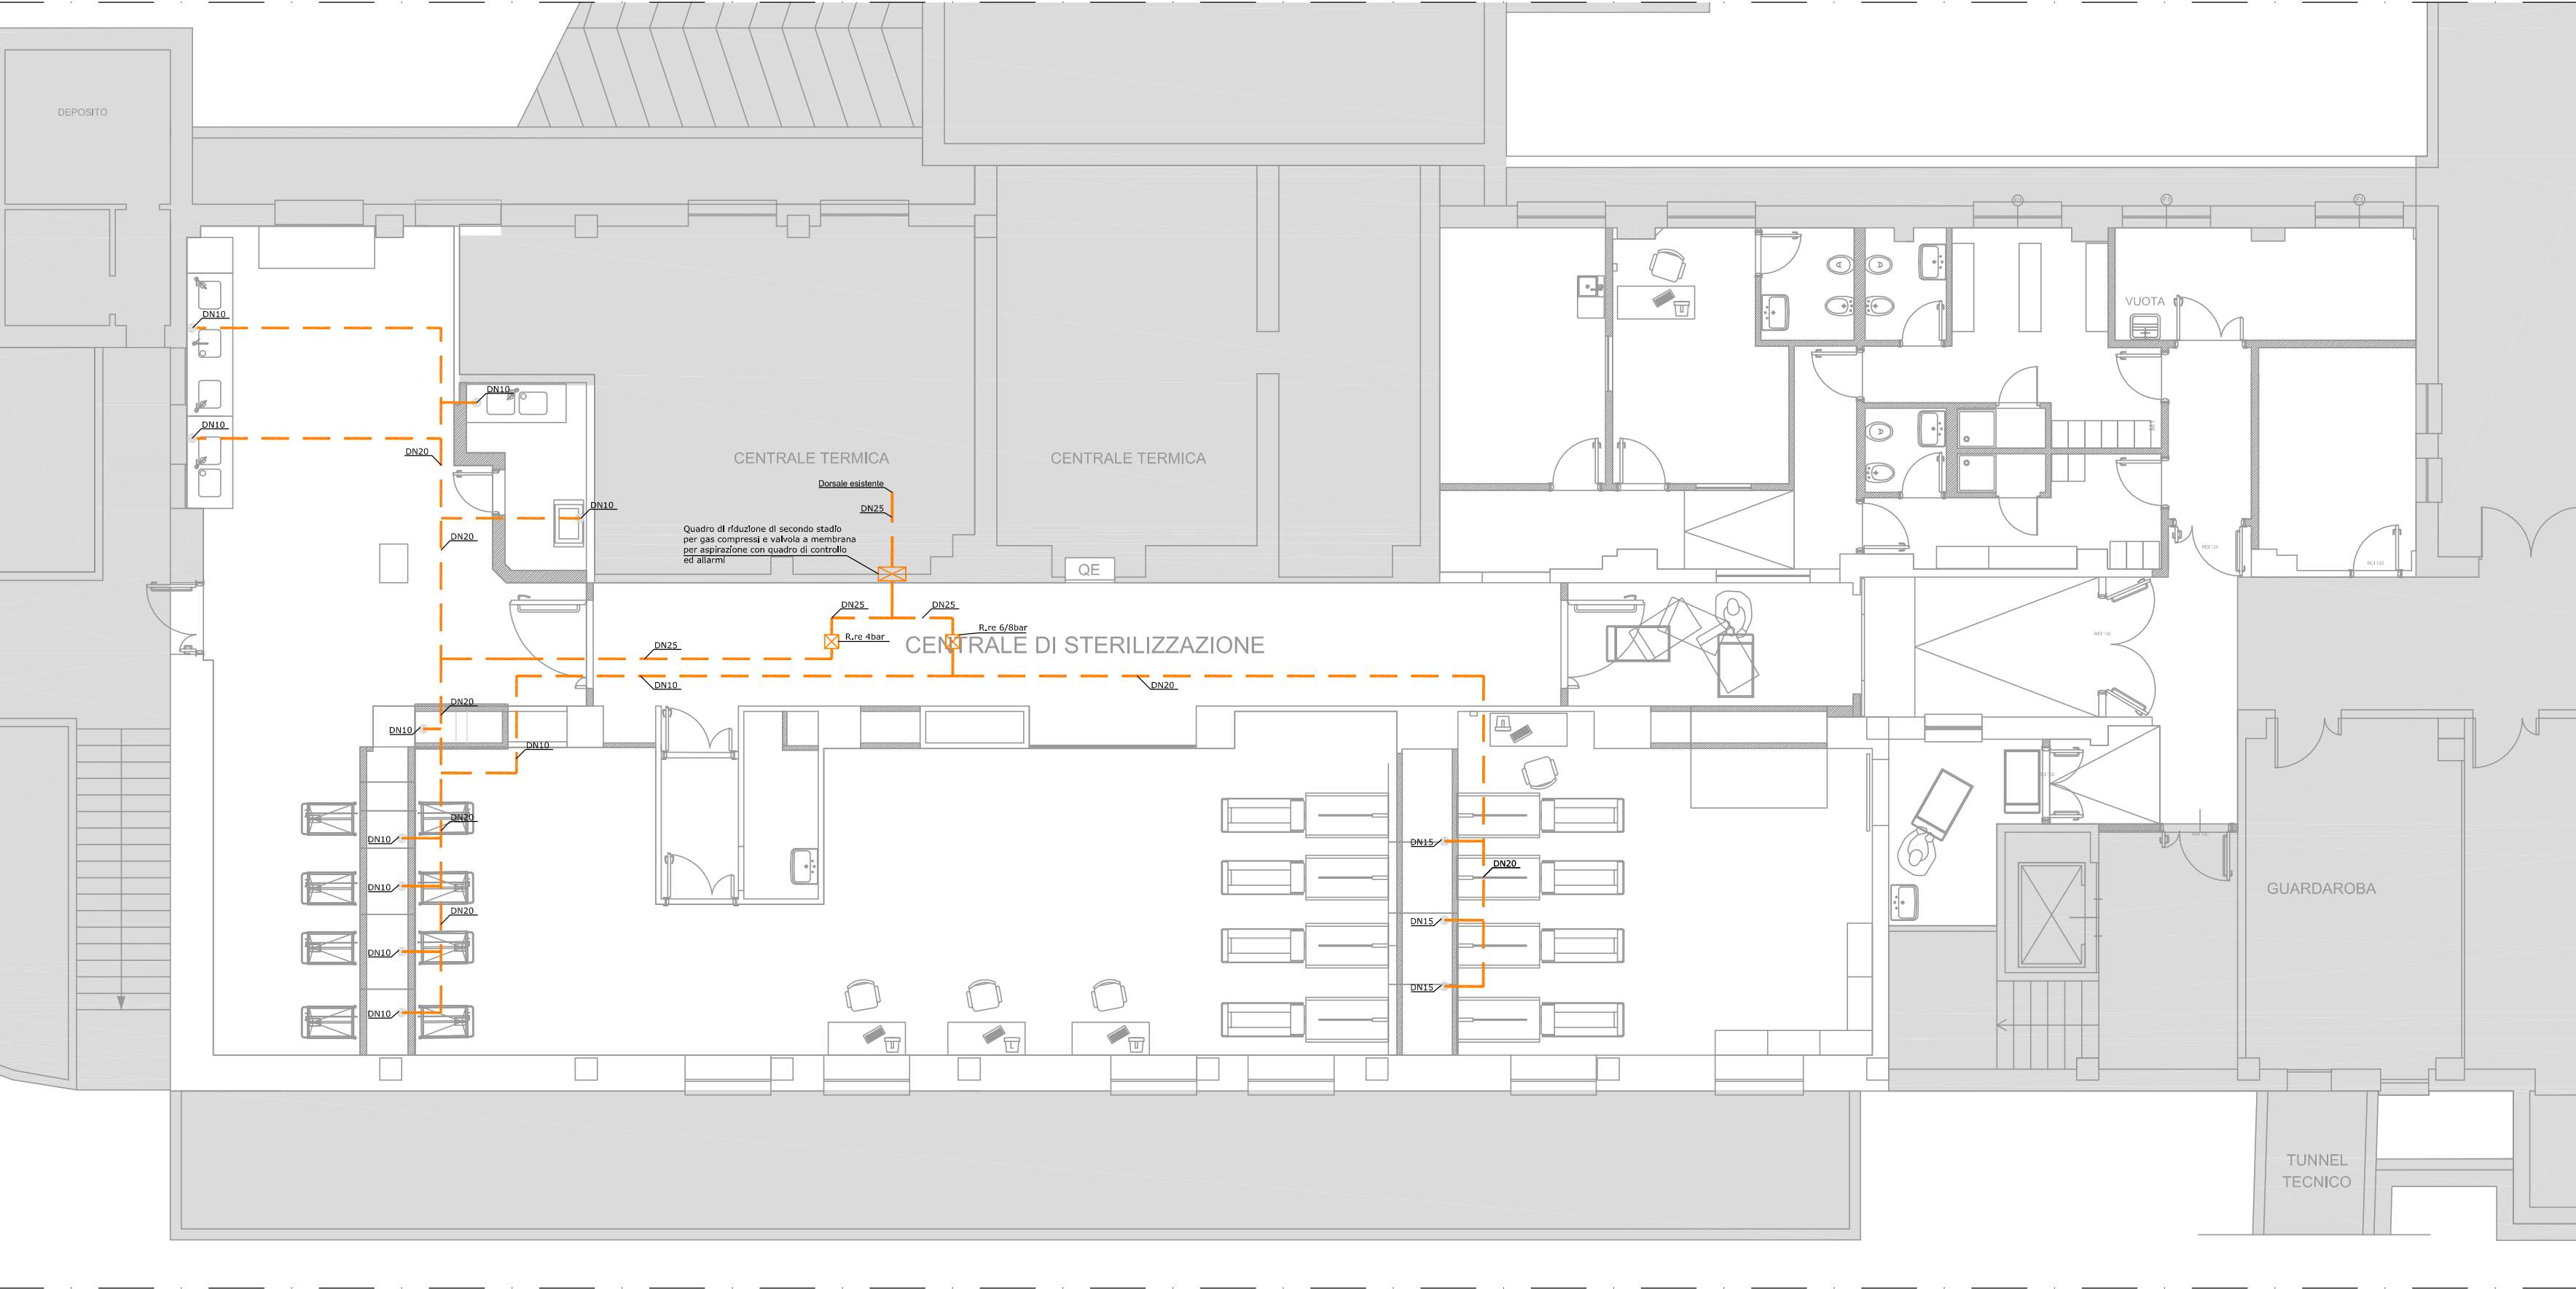


LEGENDA

- Valvola per allaccio aria compressa DN10 (4bar)
- TUBAZIONI IN RAME TRAFILATO



Azienda Ospedaliera  
Ospedali Riuniti Marche Nord

AMPLIAMENTO CENTRALE DI STERILIZZAZIONE PRESIDIO DI PESARO, LAVORI DI COMPLETAMENTO CLIMATIZZAZIONE PADIGLIONE “F”, MANUTENZIONE BLOCCO OPERATORIO PRESIDIO CENTRO, CENTRALIZZAZIONE ATTIVITÀ PREPARAZIONI GALENICHE PRESIDIO MURAGLIA

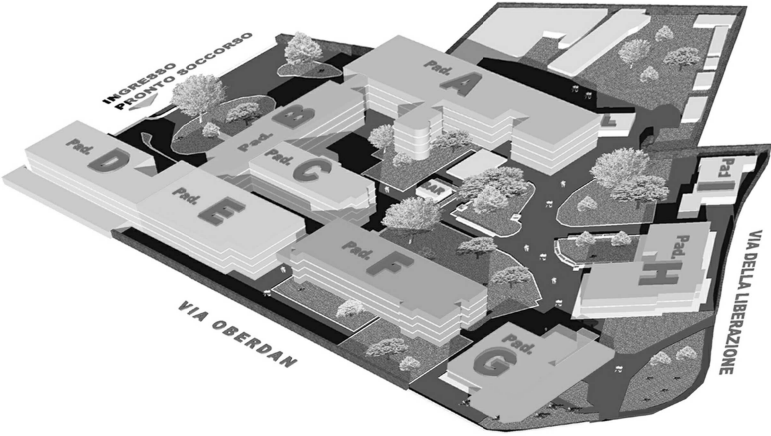

Riferimento  
Progetto 131 RM/A\_154  
Codice Intervento 110.110901.H.131

RUP Ing. Paolo Sorcinelli  
Ing. Filippo Casicci

DIREZIONE LAVORI E CSE

**STUDIO SPERI**  
SOCIETÀ DI INGEGNERIA  
Lungotevere delle Navi, 19 - 00196 - ROMA  
Tel. 0636010314 - e-mail main@studiosperi.it

Direttore dei lavori  
ing. Giorgio Lupoi

**timprogetti**  
Società di ingegneria  
Via G. Pierluigi da Palestina, 55 - 00193 - ROMA  
Tel. 063225409 - e-mail info@timprogetti.com

Direttore operativo  
ing. Marcello Pediconi

**Ascani**  
IMPIANTI E COSTRUZIONI S.R.L.  
Via Frana n°26 - 63066 Grottammare (AP)  
Tel.0735/737311 e-mail grottam@ascani.com  
pec:ascani.impianti.costruzioni@pec.it

Ditta appaltatrice

AS BUILT

Categoria documento		Scala	Codice intervento	Codice elaborato	
ELABORATI IMPIANTO IDRICO-SANITARIO		1:100	H131	B-IF104	
Titolo CENTRALE STERILIZZAZIONE  PAD "A" - PIANO SEMINTERRATO PLANIMETRIA DISTRIBUZIONE ARIA COMPRESSA			Data di emissione		
			Settembre 2015		
			Commessa Speri	Commessa T.IM	
			C502	560	
			Nome file		
Rev.	Data	Descrizione	Redatto	Controllato	Approvato
		revisione			

SPAZIO PER APPROVAZIONI DI LEGGE