


AS BUILT : PIANTA IDRICO SANITARIO SCARICHI

scala 1:100

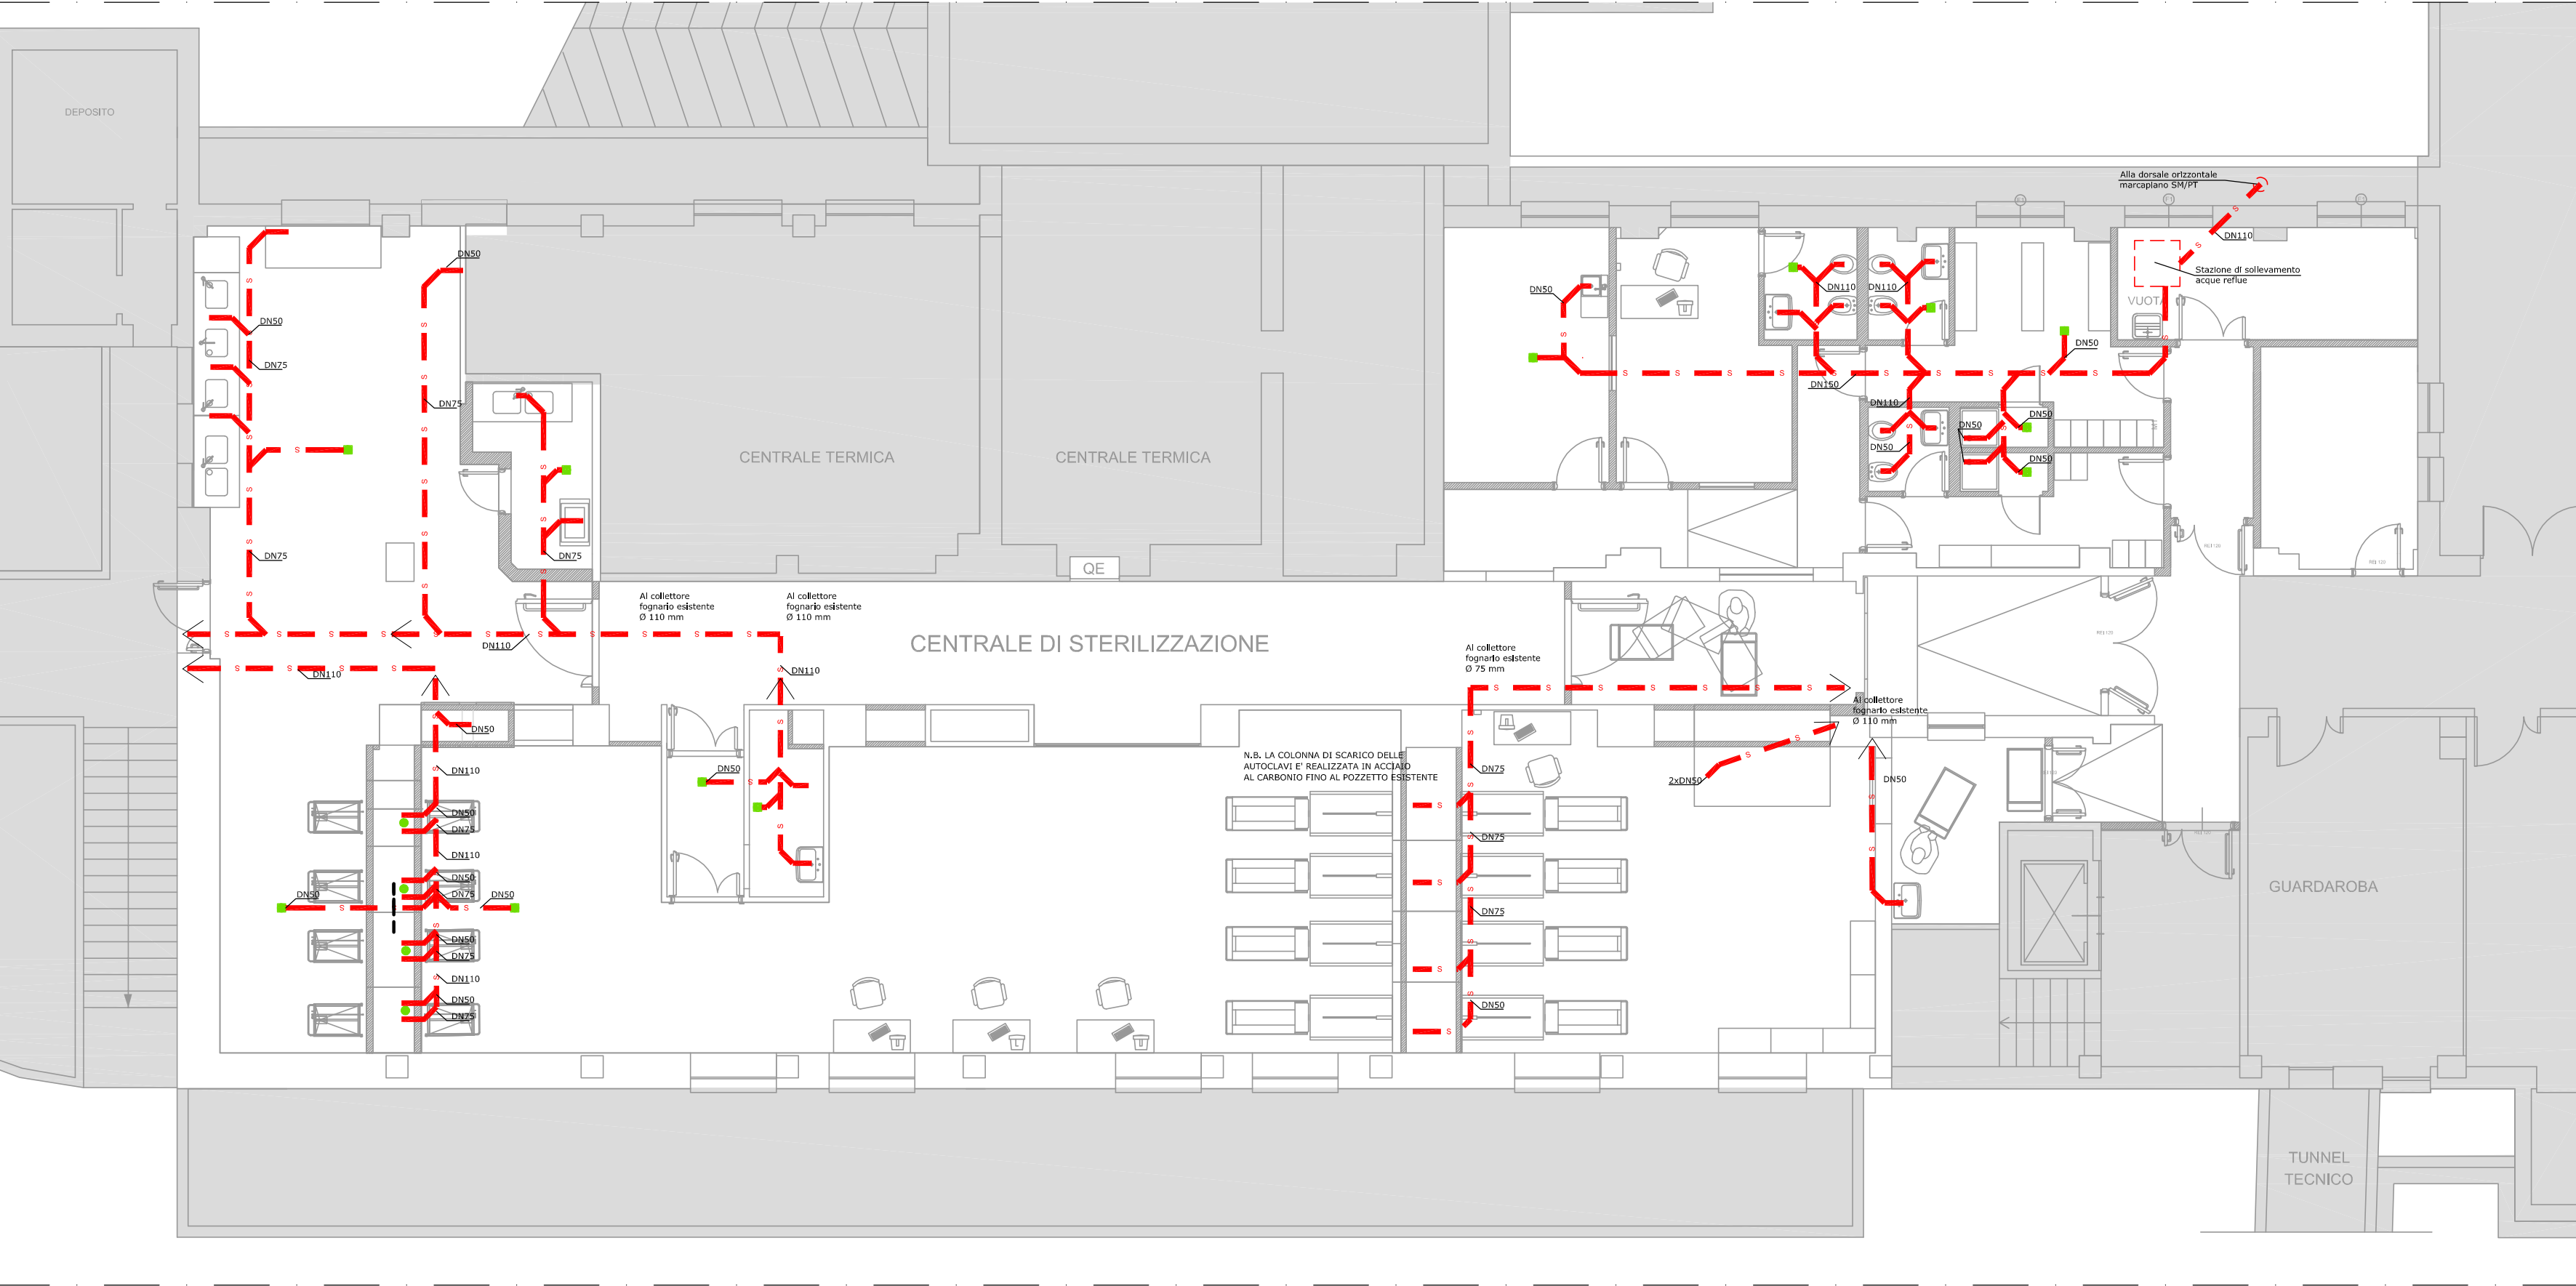

LEGENDA

ISPEZIONE


TUBAZIONE DI SCARICO in polietilene (COLONNE ACQUE NERE)

N.B. LA COLONNA DI SCARICO DELLE AUTOCLAVI E' REALIZZATA IN ACCIAIO INOX FINO AL POZZETTO ESISTENTE POSIZIONATO N.C. ALL'ESTERNO DEL REPARTO



Azienda Ospedaliera
Ospedali Riuniti Marche Nord

AMPLIAMENTO CENTRALE DI STERILIZZAZIONE PRESIDIO DI PESARO, LAVORI DI COMPLETAMENTO CLIMATIZZAZIONE PADIGLIONE "F", MANUTENZIONE BLOCCO OPERATORIO PRESIDIO CENTRO, CENTRALIZZAZIONE ATTIVITÀ PREPARAZIONI GALENICHE PRESIDIO MURAGLIA

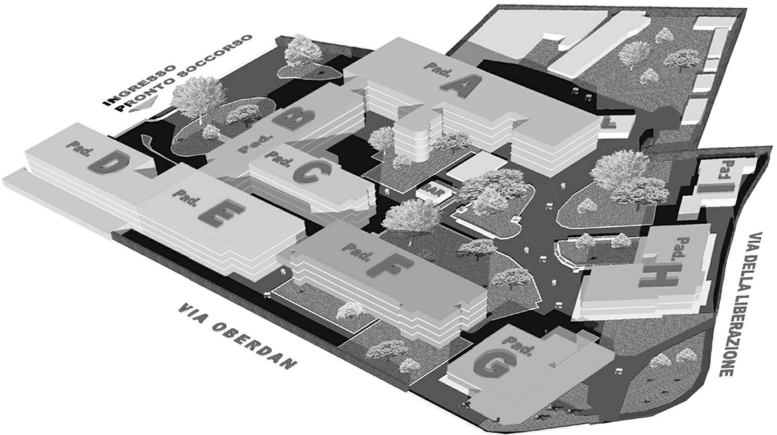

Riferimento
Progetto 131 RM/A_154
Codice Intervento 110.110901.H.131

RUP Ing. Paolo Sorcinelli
Ing. Filippo Casicci

DIREZIONE LAVORI E CSE



Direttore dei lavori
ing. Giorgio Lupoi



Direttore operativo
ing. Marcello Pediconi



AS BUILT

Categoria documento	ELABORATI IMPIANTO IDRICO-SANITARIO	Scala	1:100	Codice intervento	H131	Codice elaborato	B-IF102
Titolo	CENTRALE STERILIZZAZIONE			Data di emissione	Settembre 2015		
	PAD "A" - PIANO SEMINTERRATO			Commessa Speri	C502	Commessa T.IM	560
	PLANIMETRIA IMPIANTO IDRICO SANITARIO - SCARICHI			Nome file	Redatto	Controllato	Approvato
Rev.	Data	Descrizione					
		revisione					

SPAZIO PER APPROVAZIONI DI LEGGE