


AS BUILT : PIANTA AERAUICO CANALI DI MANDATA

scala 1:100

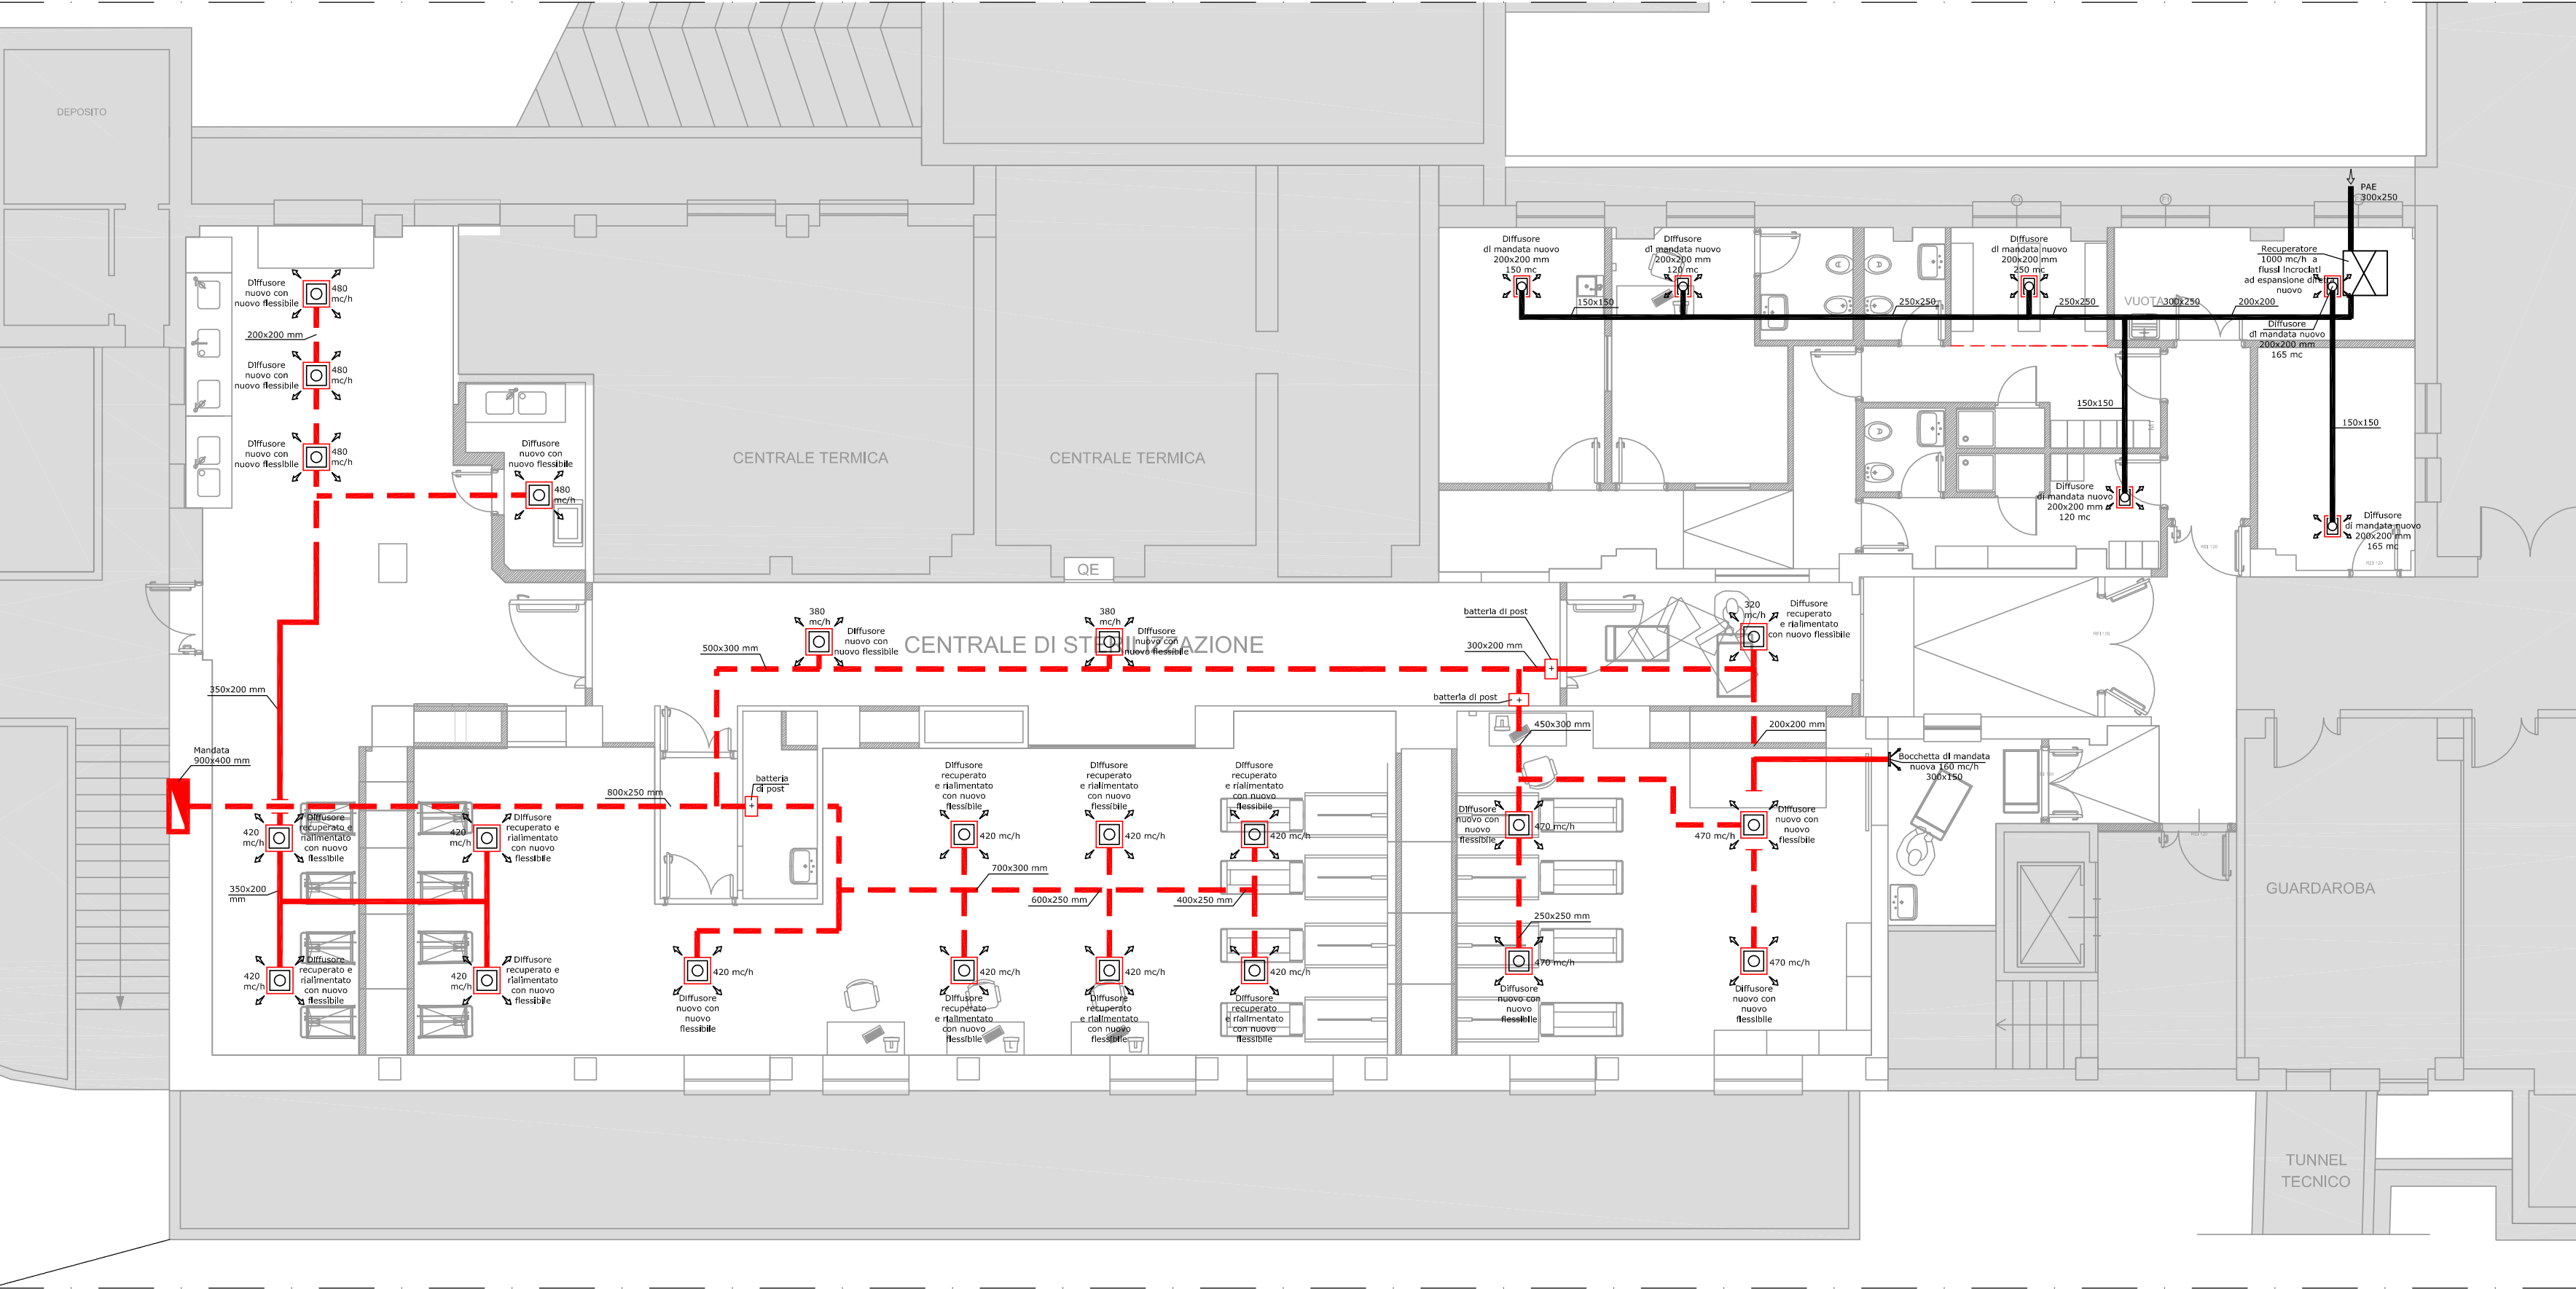


LEGENDA

- CANALE DI MANDATA REALIZZATO IN APPALTO
- CANALE DI MANDATA ESISTENTE
- BOCCHETTA / DIFFUSORE DI MANDATA
- DIFFUSORE ELICOIDALE TERMINALE CON FILTRO ASSOLUTO



Azienda Ospedaliera  
Ospedali Riuniti Marche Nord

AMPLIAMENTO CENTRALE DI STERILIZZAZIONE PRESIDIO DI PESARO, LAVORI DI COMPLETAMENTO CLIMATIZZAZIONE PADIGLIONE “F”, MANUTENZIONE BLOCCO OPERATORIO PRESIDIO CENTRO, CENTRALIZZAZIONE ATTIVITÀ PREPARAZIONI GALENICHE PRESIDIO MURAGLIA

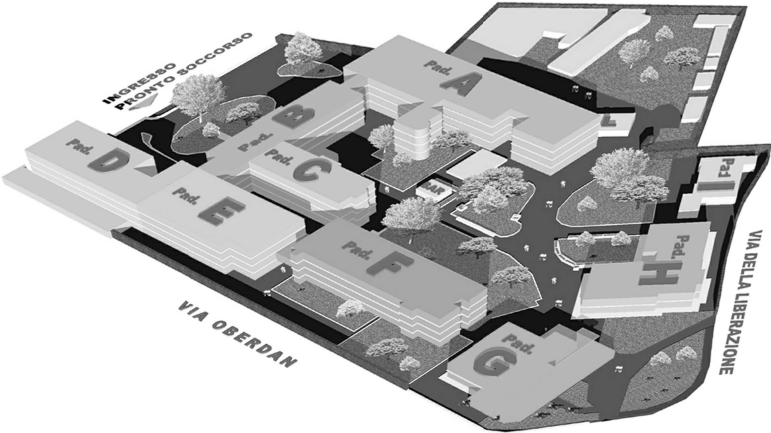

Riferimento  
Progetto 131 RM/A\_154  
Codice Intervento 110.110901.H.131

RUP Ing. Paolo Sorcinelli  
Ing. Filippo Casicci

DIREZIONE LAVORI E CSE



Direttore dei lavori  
ing. Giorgio Lupoi



Direttore operativo  
ing. Marcello Pediconi



Ditta appaltatrice  
Via Frana n°26 - 63066 Grottomare (AP)  
Tel.0735/73731 e-mail: grottomare@ascani.com  
pec: ascani.impianti.costruzioni@pec.it

AS BUILT

Categoria documento		Scala	Codice intervento		Codice elaborato	
		1:100	H131		B-IC101	
Titolo		CENTRALE STERILIZZAZIONE  PAD "A" - PIANO SEMINTERRATO PLANIMETRIA IMPIANTO AERAULICO MANDATA		Data di emissione		
Settembre 2015						
Commessa Speri				Commessa T.IM		
		C502	560			
		Nome file				
Rev.	Data	Descrizione		Redatto	Controllato	Approvato
		revisione				

SPAZIO PER APPROVAZIONI DI LEGGE