

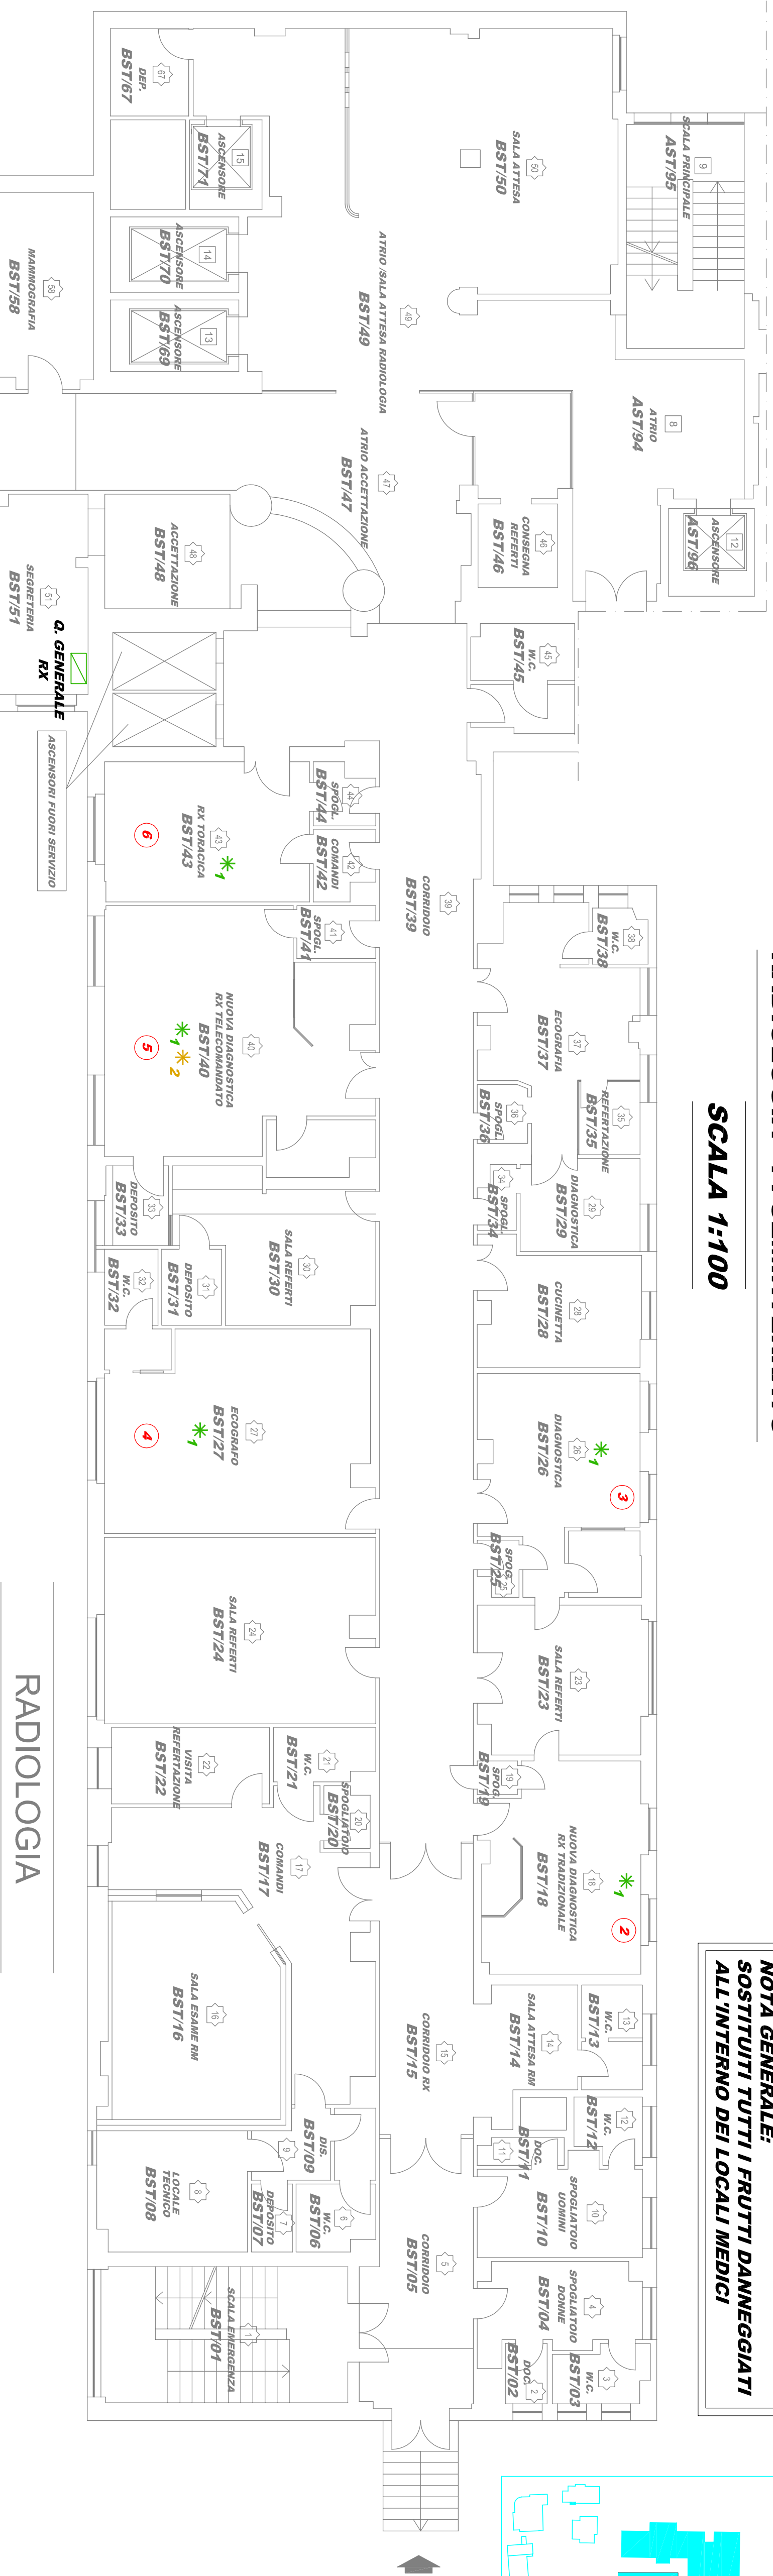
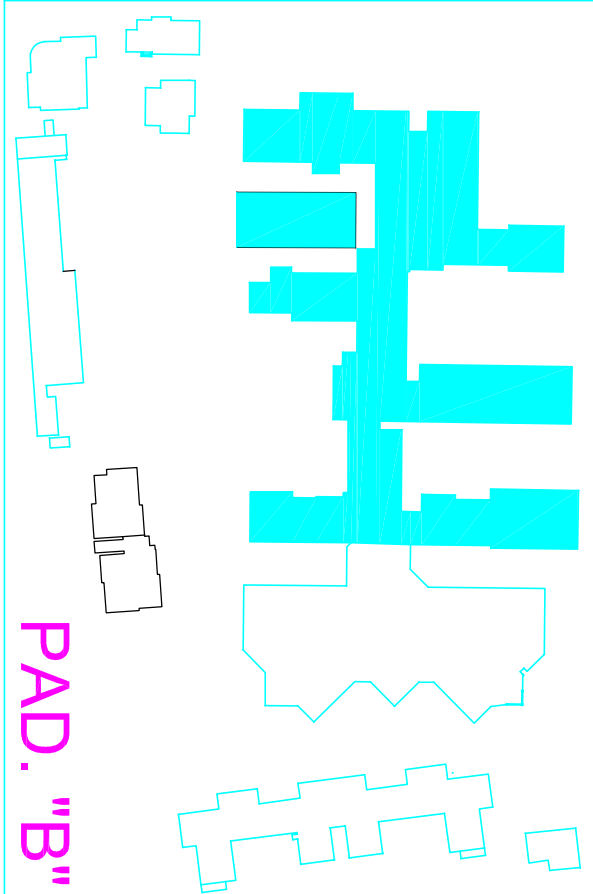


RADIOLOGIA - P. SEMINTERATO
SCALA 1:100


NOTA GENERALE:
SOSTITUITI TUTTI I FRUITI DANNEGGIATI
ALL'INTERNO DEI LOCALI MEDICI

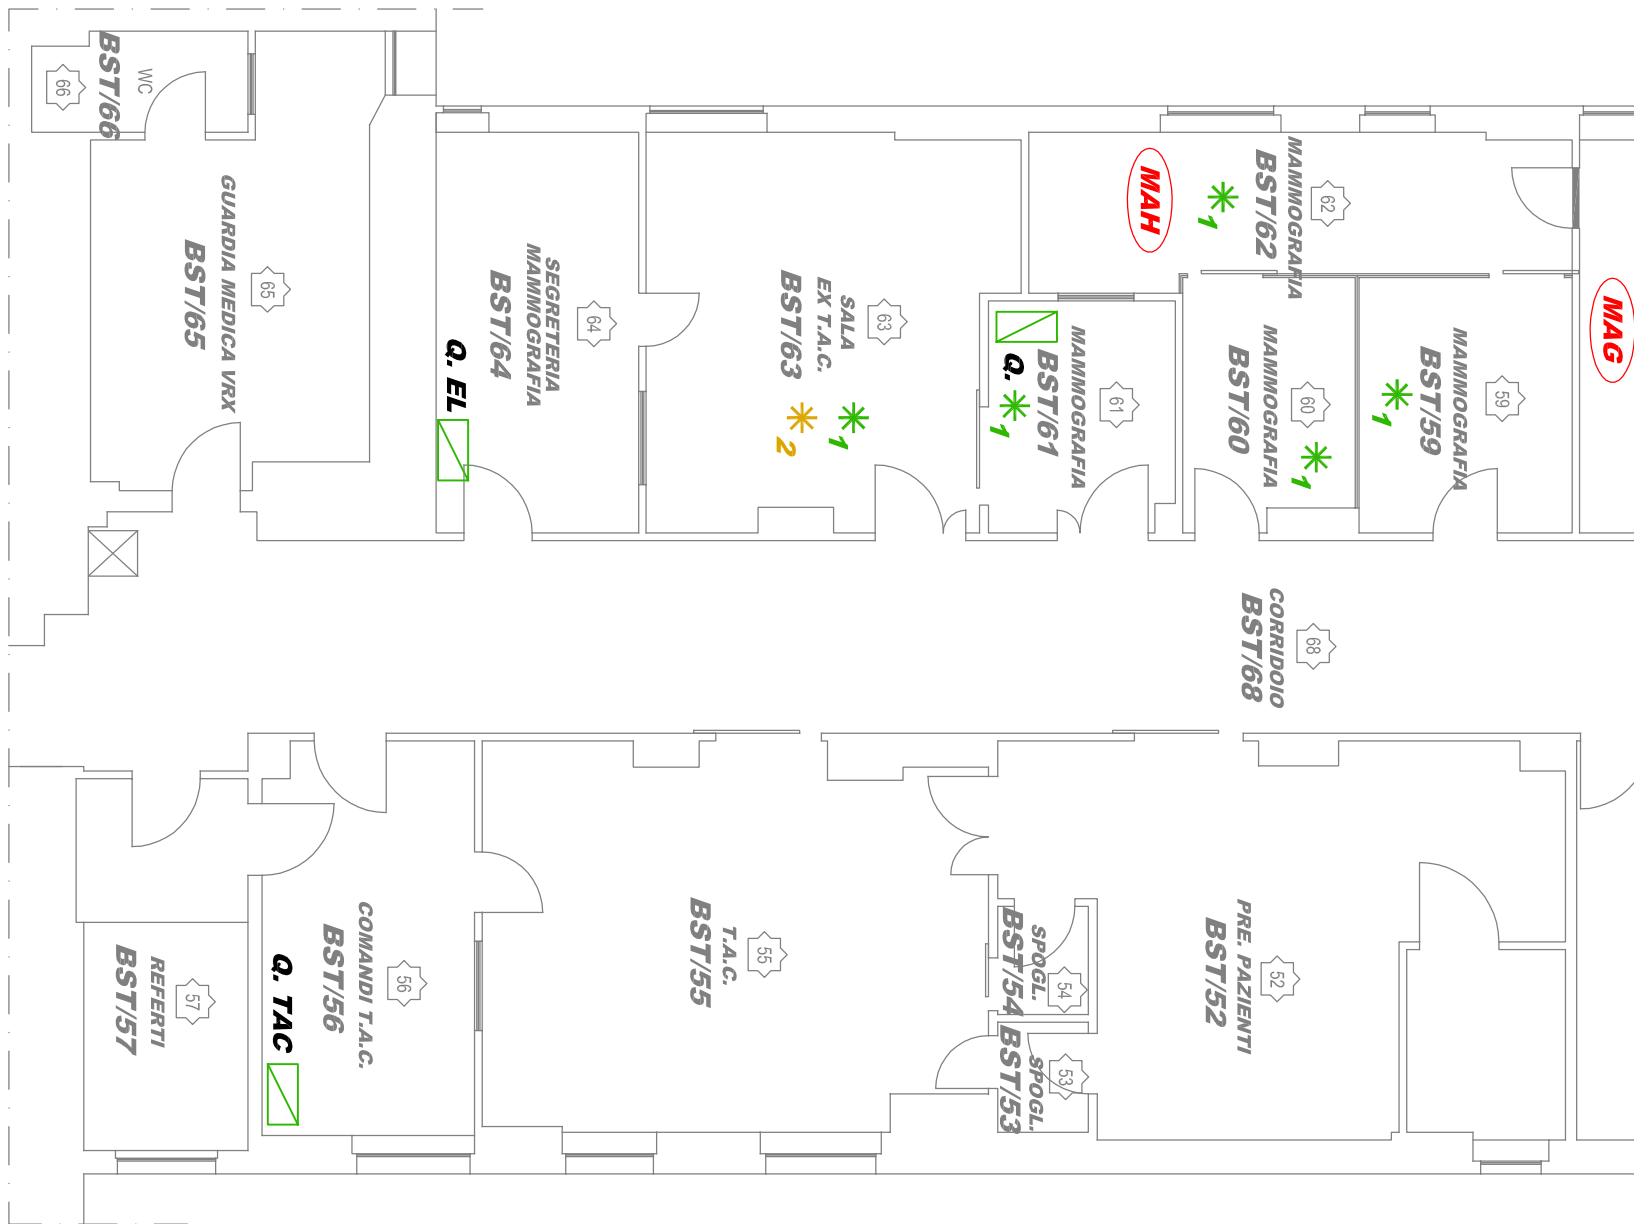

RADIOLOGIA

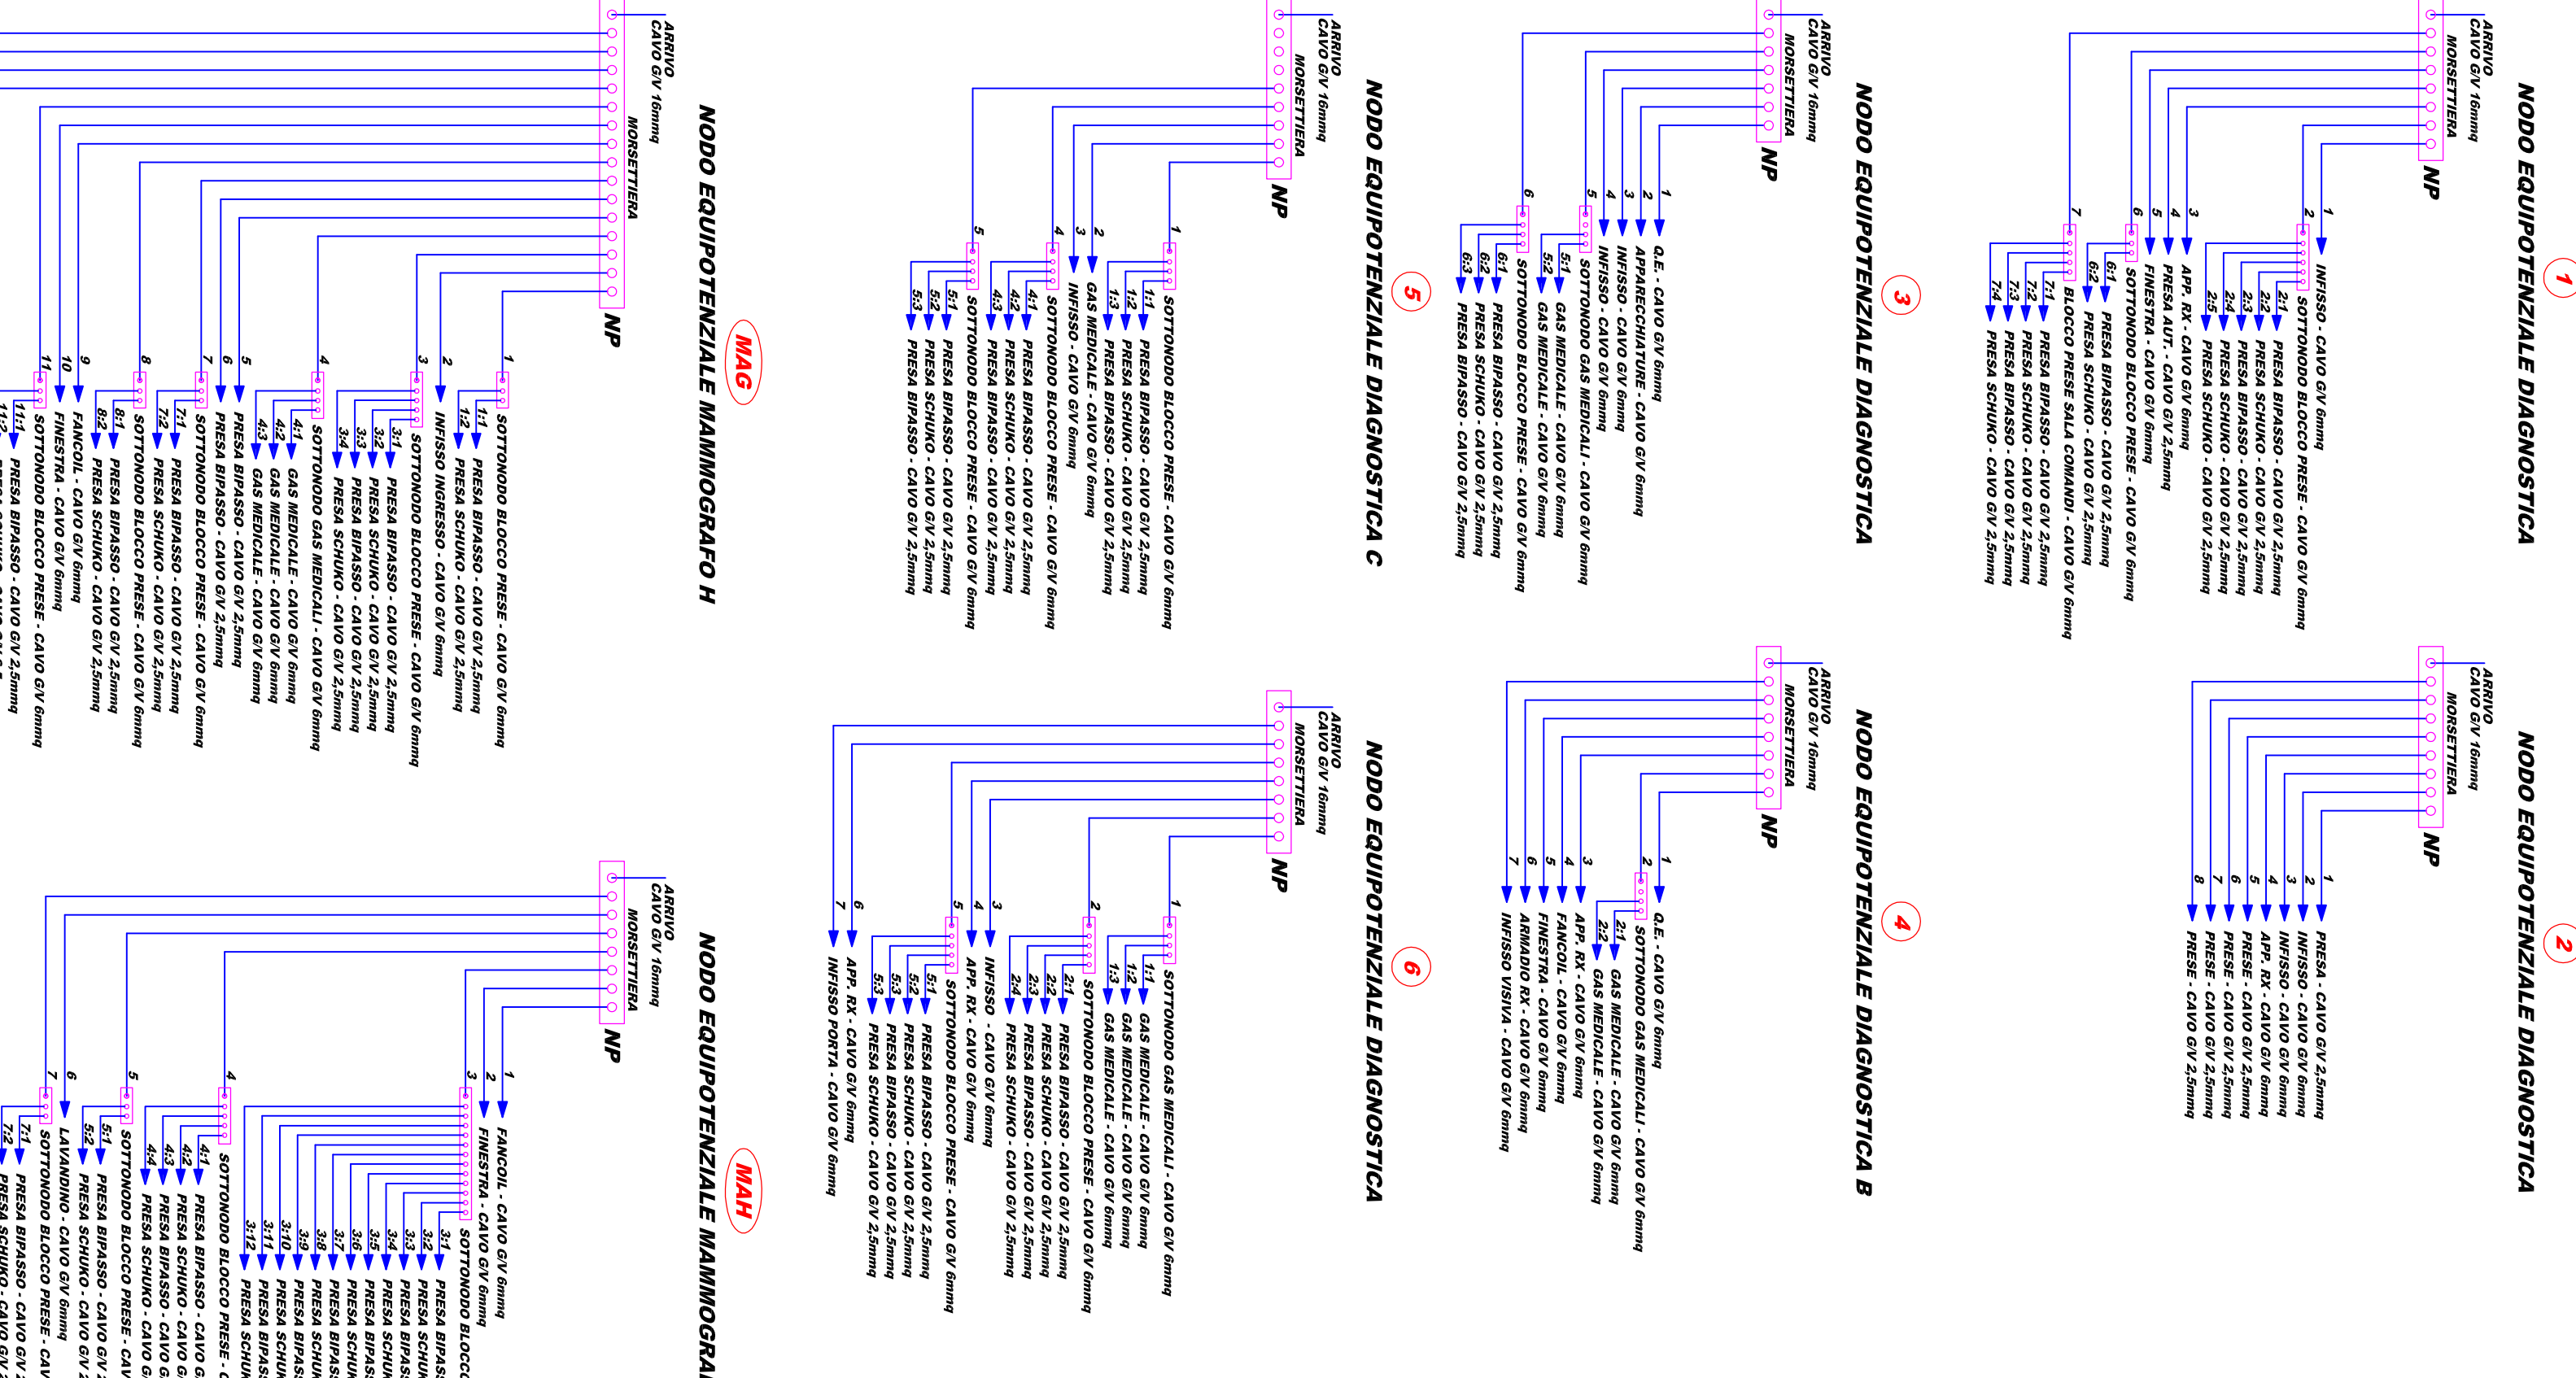

PLANIMETRIA P. SEMINTERATO
DESTINAZIONE D'USO LOCALI
SCALA 1:200

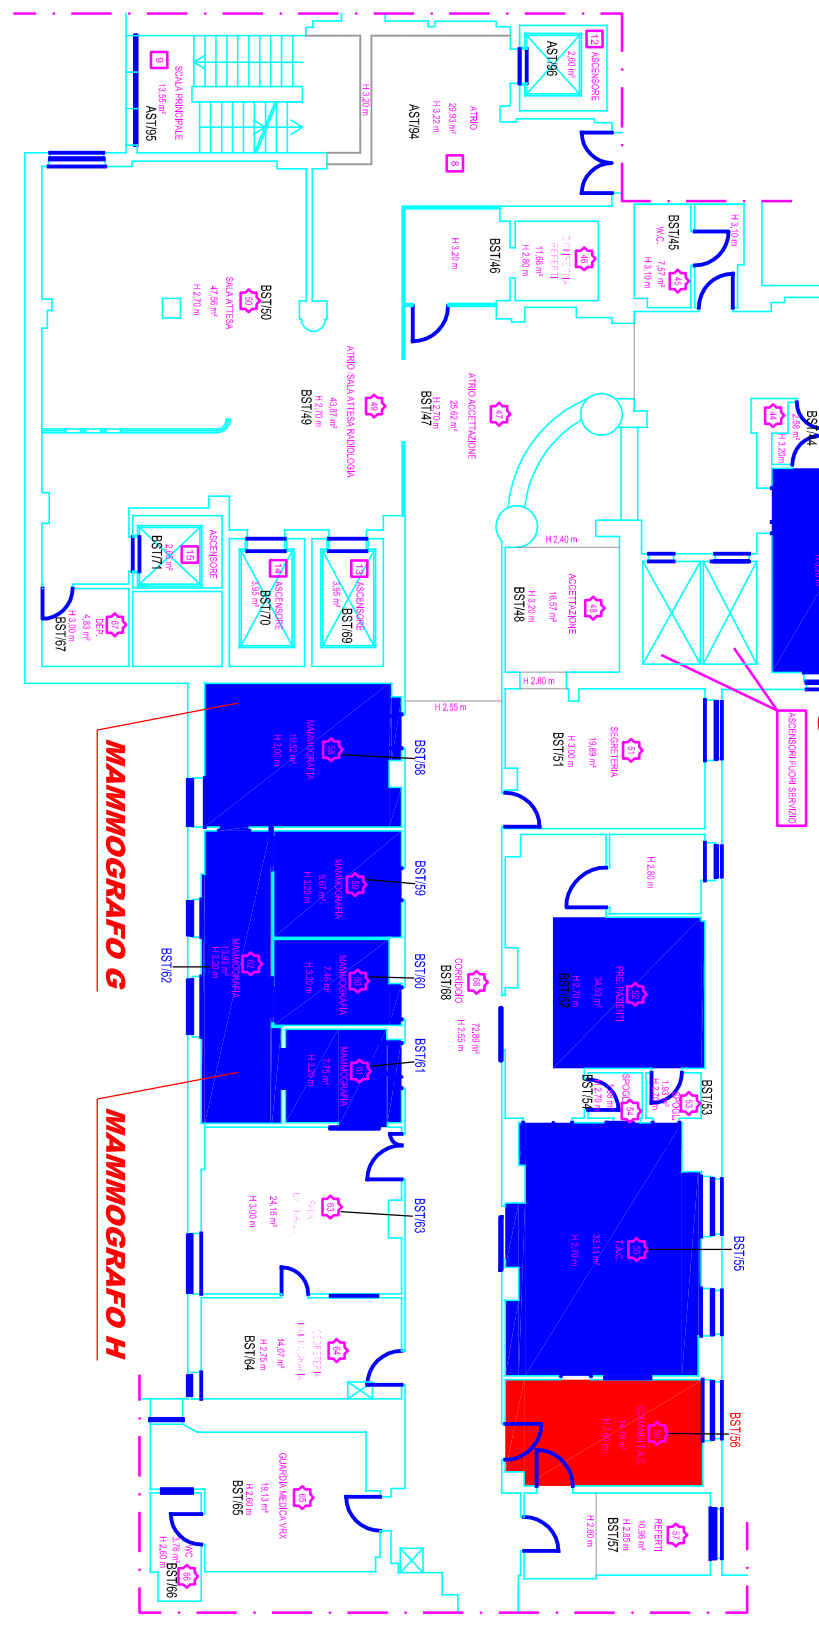

LEGENDA DESTINAZIONE D'USO DEI LOCALI
SECONDO IL VIGORRE DEL 2007
SECONDO IL VIGORRE DEL 1990 AL 2007


Azienda Ospedaliera Ospedali Riuniti Marche Nord		Progettista: Dott. Ing. Daniele Casoli - AREA 1 - ROMA	
PRESIDIO OSPEDALIERO DI FANO STABILIMENTO SANTA CROCE		Progettista: Dott. Ing. Daniele Casoli - AREA 1 - ROMA	
ADEGUAMENTO IMPIANTI ELETTRICI LOCALI MEDICI		Progettista: Dott. Ing. Daniele Casoli - AREA 1 - ROMA	
IMPIANTO ELETTRICO - AS-BUILT REPARTO RADIOLOGIA PIANO SEMINTERATO PROIEZIONE "P"		Progettista: Dott. Ing. Daniele Casoli - AREA 1 - ROMA	
Responsabile del Progettamento: Ing. Paolo Sorcinelli		Progettista: Dott. Ing. Daniele Casoli - AREA 1 - ROMA	
U.O.C. Opere Strutturali e Cantieri		Progettista: Dott. Ing. Daniele Casoli - AREA 1 - ROMA	
Direzione Medica di Presidio Fano		Progettista: Dott. Ing. Daniele Casoli - AREA 1 - ROMA	
Fiducia medica - Servizio Prevenzione e Protezione - Presidio di Fano		Progettista: Dott. Ing. Daniele Casoli - AREA 1 - ROMA	
Scala 1:100		Scala 1:100	

E01