


Planimetria Mandata

scala 1:100

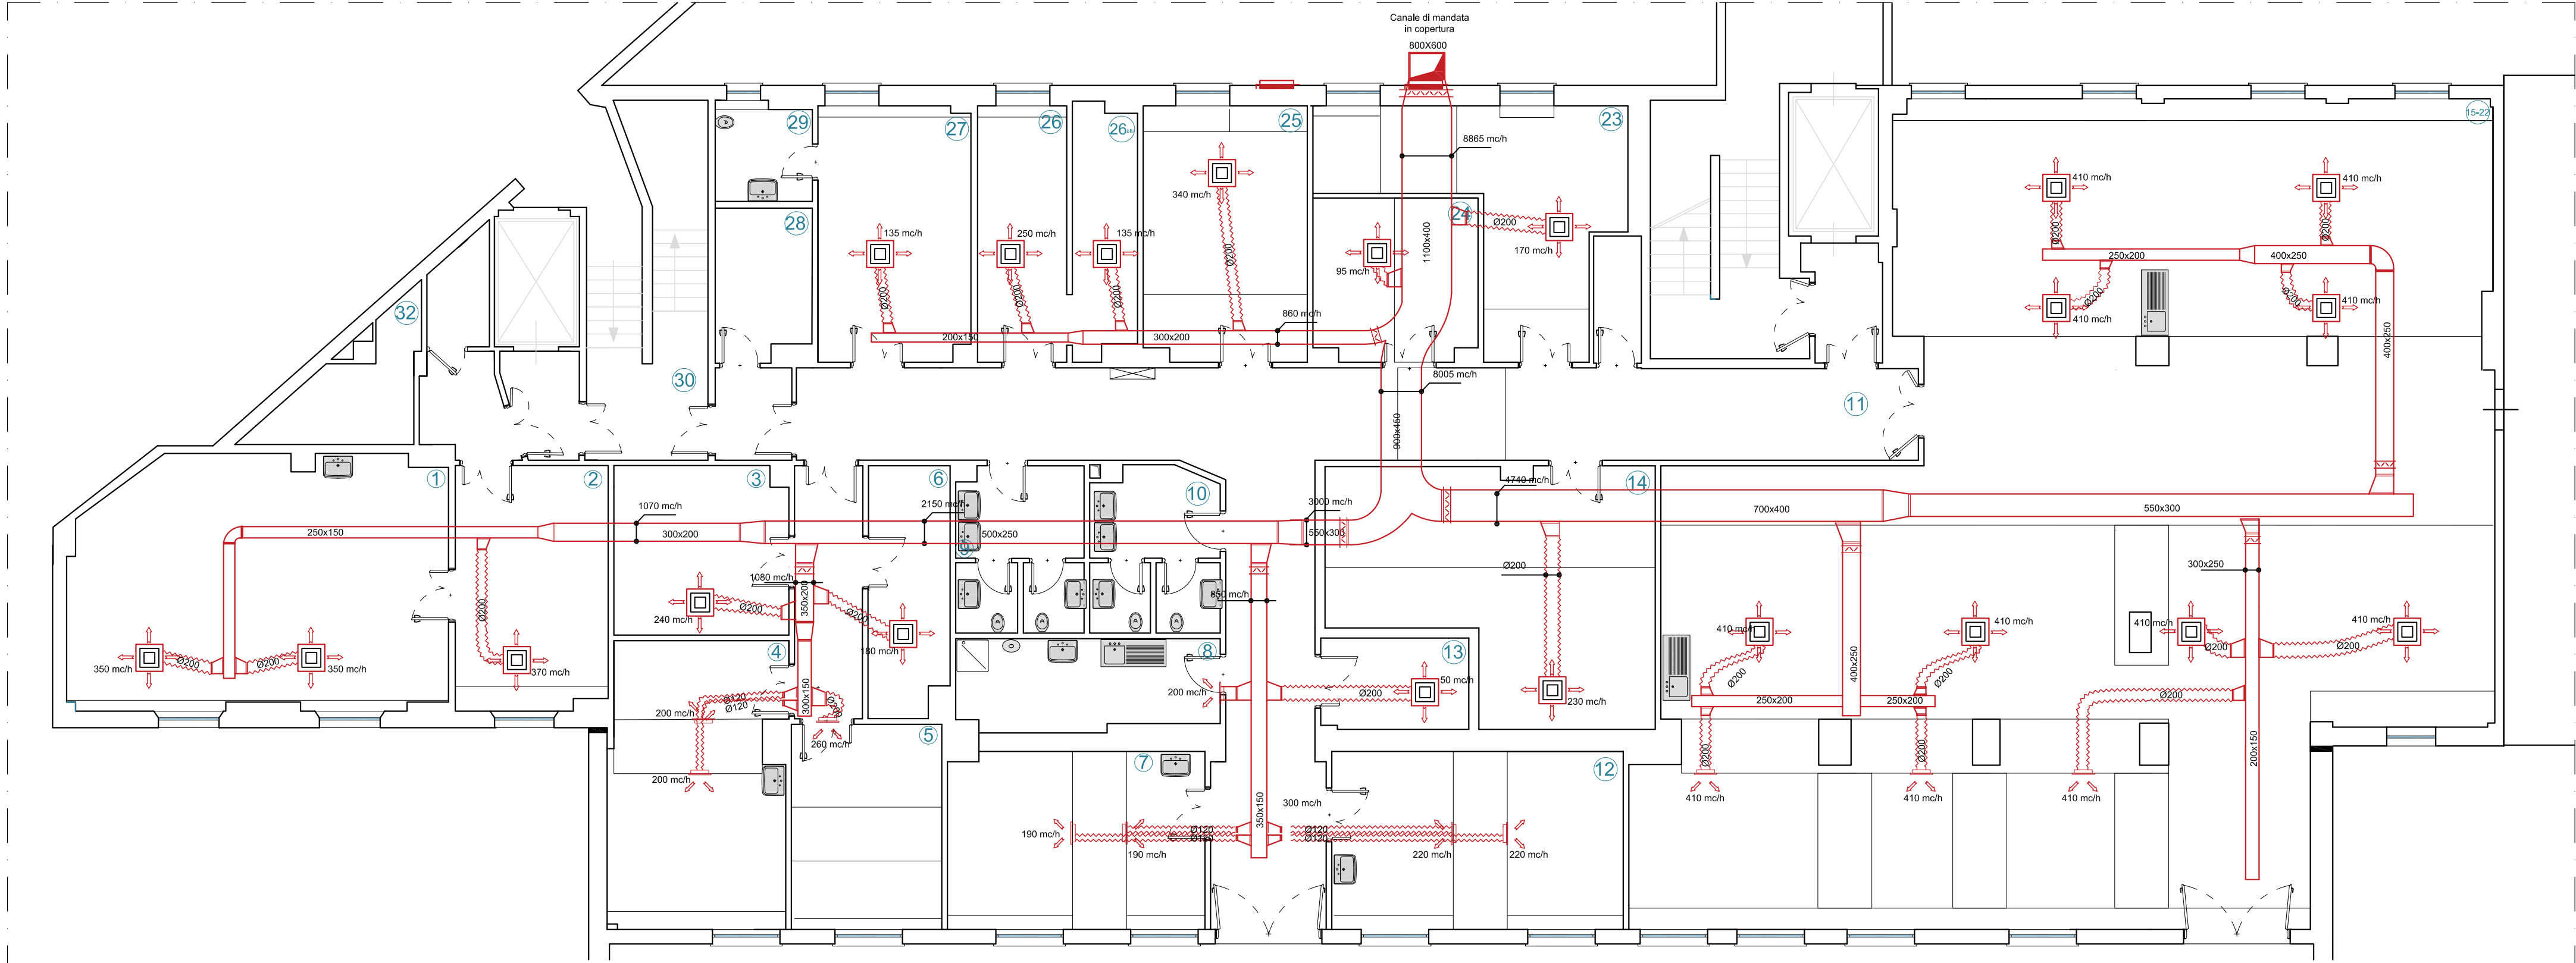

LEGENDA

- Canale di mandata

Canale di ripresa

Flessibili Ø200
- Bocchetta di mandata da controsoffitto 600x600

Bocchetta di ripresa da controsoffitto 600x600
- Griglia di transit su porta

Griglia di ripresa a parete 400x150

Valvola di estrazione aria WC
- Serranda di regolazione

Serranda tagliafuoco

Diffusore di mandata a parete
- Ⓐ

80-100mc/h - 400x150 mm

Ⓑ

150-200mc/h - 500x200 mm

Ⓒ

250-350mc/h - 500x300 mm



**Azienda Ospedaliera
Ospedali Riuniti Marche Nord**

LAVORI DI RISTRUTTURAZIONE DEI PIANI TERRA ED
INTERRATO DEL PADIGLIONE “E” E ZONE LIMITROFE
DELL’OSPEDALE DI PESARO CENTRO



Riferimento
Progetto 154 RM/A_153
Codice Intervento 110.110901.H.154

RUP Ing. Paolo Sorcinelli
Ing. Filippo Casicci



**STUDIO
SPERI**
SOCIETÀ DI
INGEGNERIA

Lungotevere delle Navi, 19 - 00196 - ROMA
Tel. 0638010314 - e-mail main@studiosperi.it

DIREZIONE LAVORI E CSE

Direttore dei Lavori e CSE
ing. Giorgio Lupoi



timprogetti
Società di Ingegneria

Via G. Pierluigi da Palestrina, 55 - 00193 - ROMA
Tel. 063225409 - e-mail info@timprogetti.com

DIREZIONE LAVORI E CSE

Direttore Operativo
ing. Marcello Pediconi



SCG
Impianti & Costruzioni s.p.a.

Via delle Industrie n.112 - 80111 Acerra (NA)
Tel. 0818860531 - info@scgimpianti.it

AS BUILT

Categoria documento	IMPIANTO CONDIZIONAMENTO	Scala	1:100	Codice intervento	H154	Codice elaborato	B-IC203
Titolo NUOVI LABORATORI E CENTRALE FRIGO PADIGLIONE "F" PIANO SEMINTERRATO Planimetria Impianto aeraulico - Mandata				Data di emissione Novembre 2016			
				Commessa Spéri C502		Commessa T.IM 527	
				Nome file			
Rev.	Data	Descrizione		Redatto	Controllato	Approvato	
01	06/11/16	Emissione Unica					

SPAZIO PER APPROVAZIONI DI LEGGE