



PROGETTO: PIANTA RACCOLTA ACQUE NERE (Q.ta. -5.10)
scala 1:100

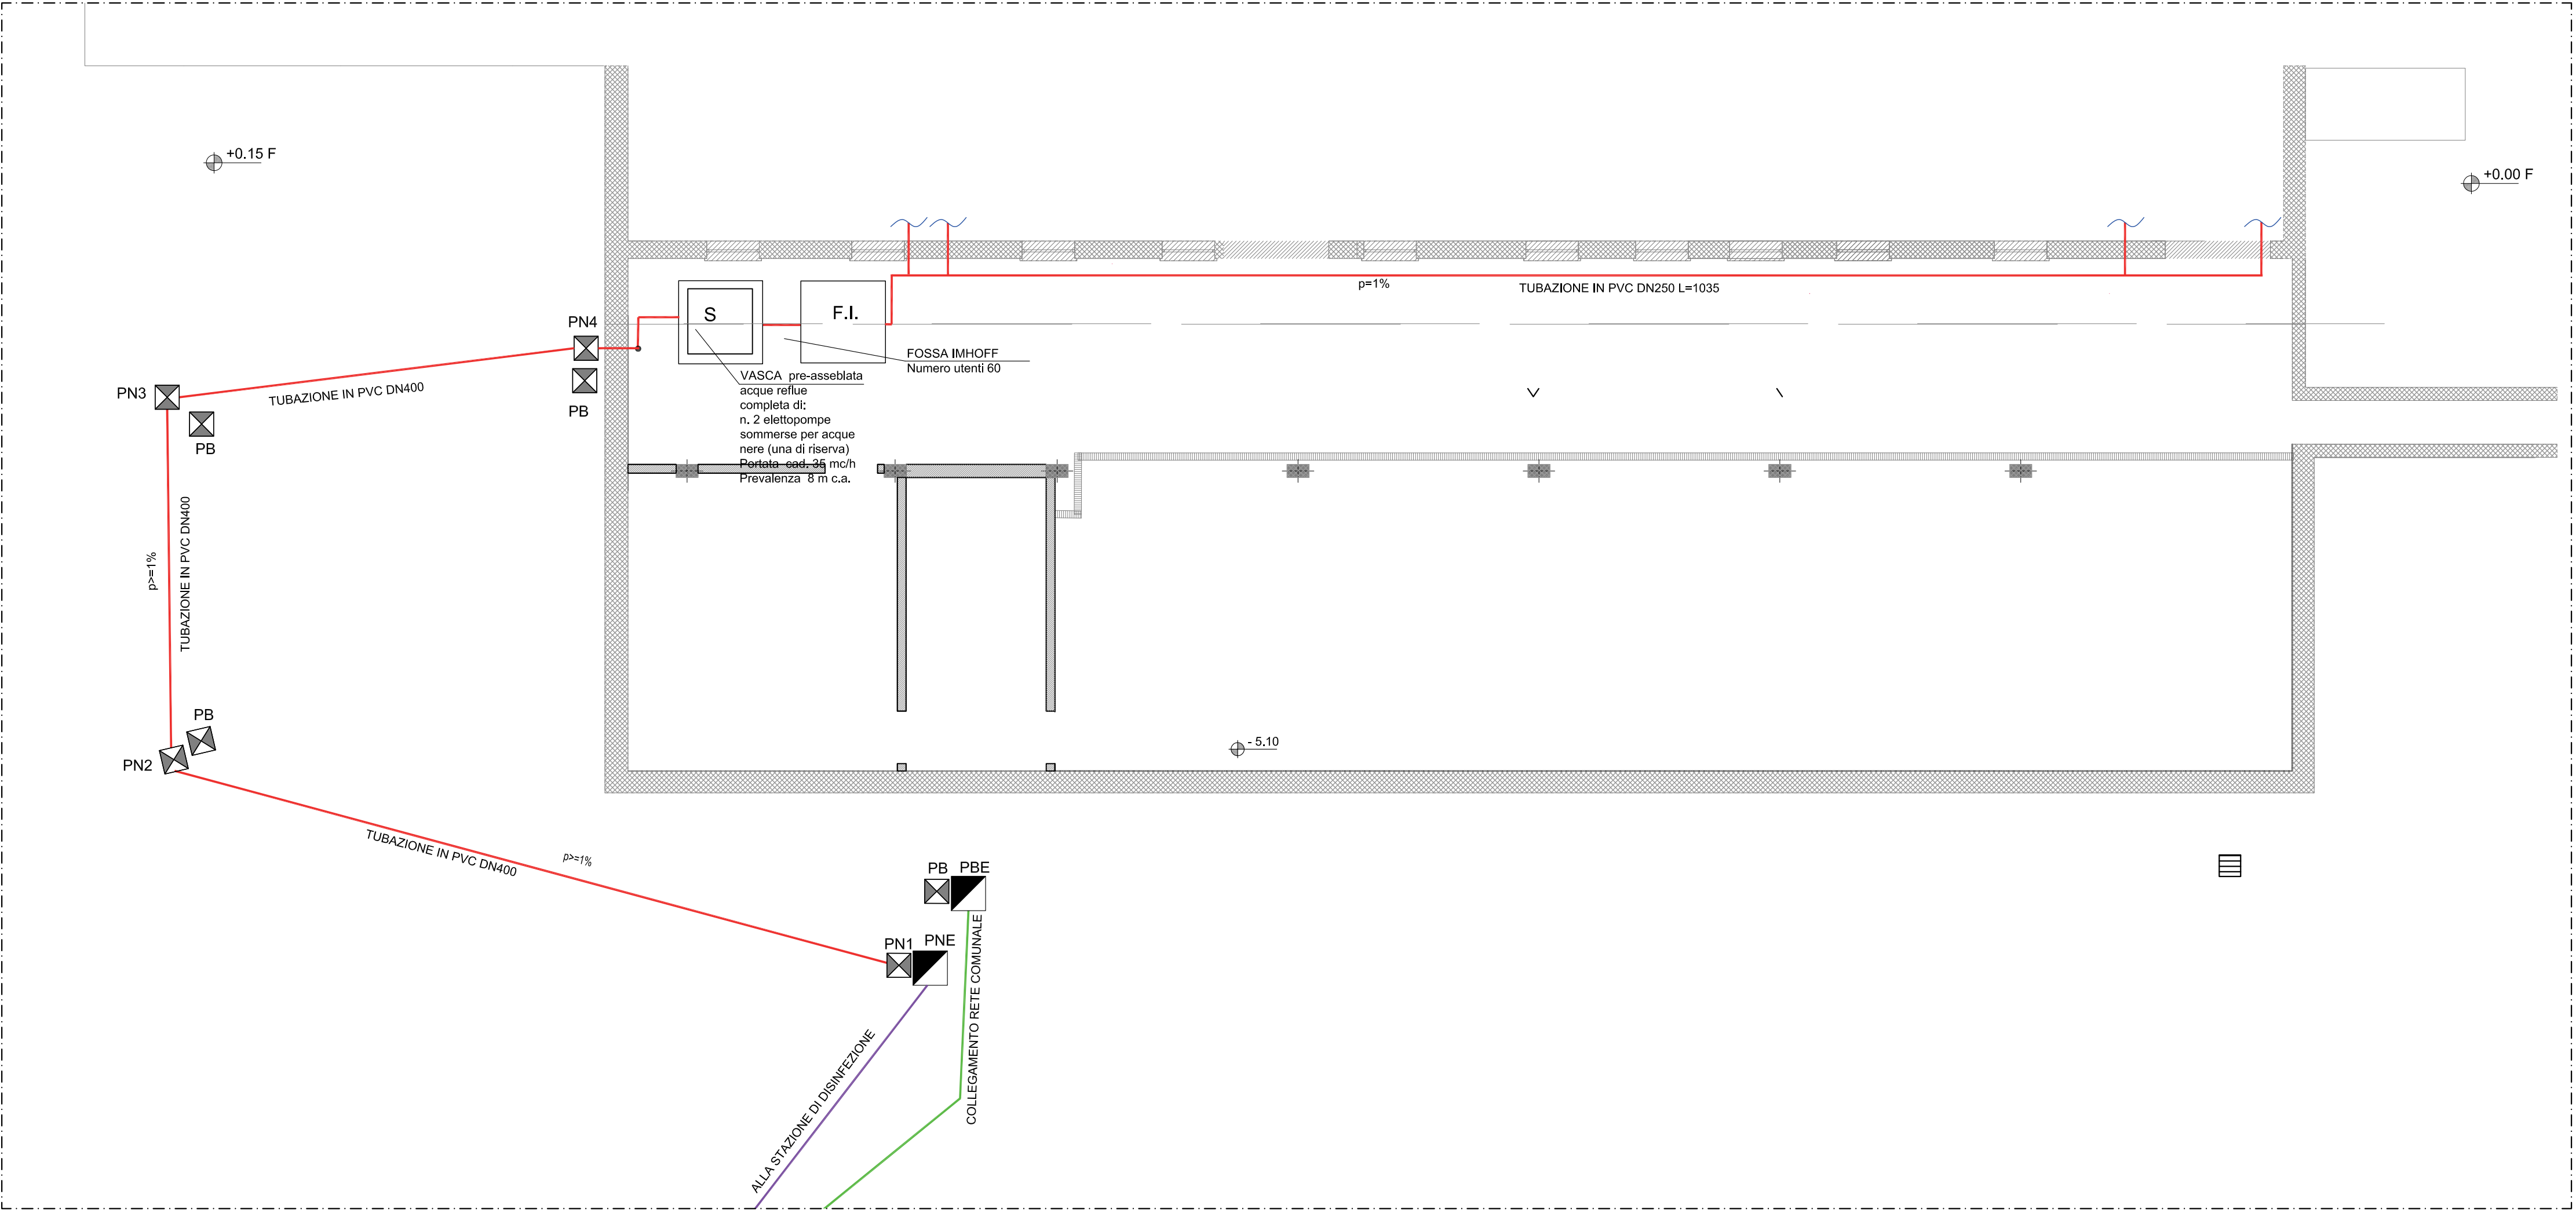


PROGETTO: PIANTA RACCOLTA ACQUE NERE (Q.ta. -5.10)
scala 1:100

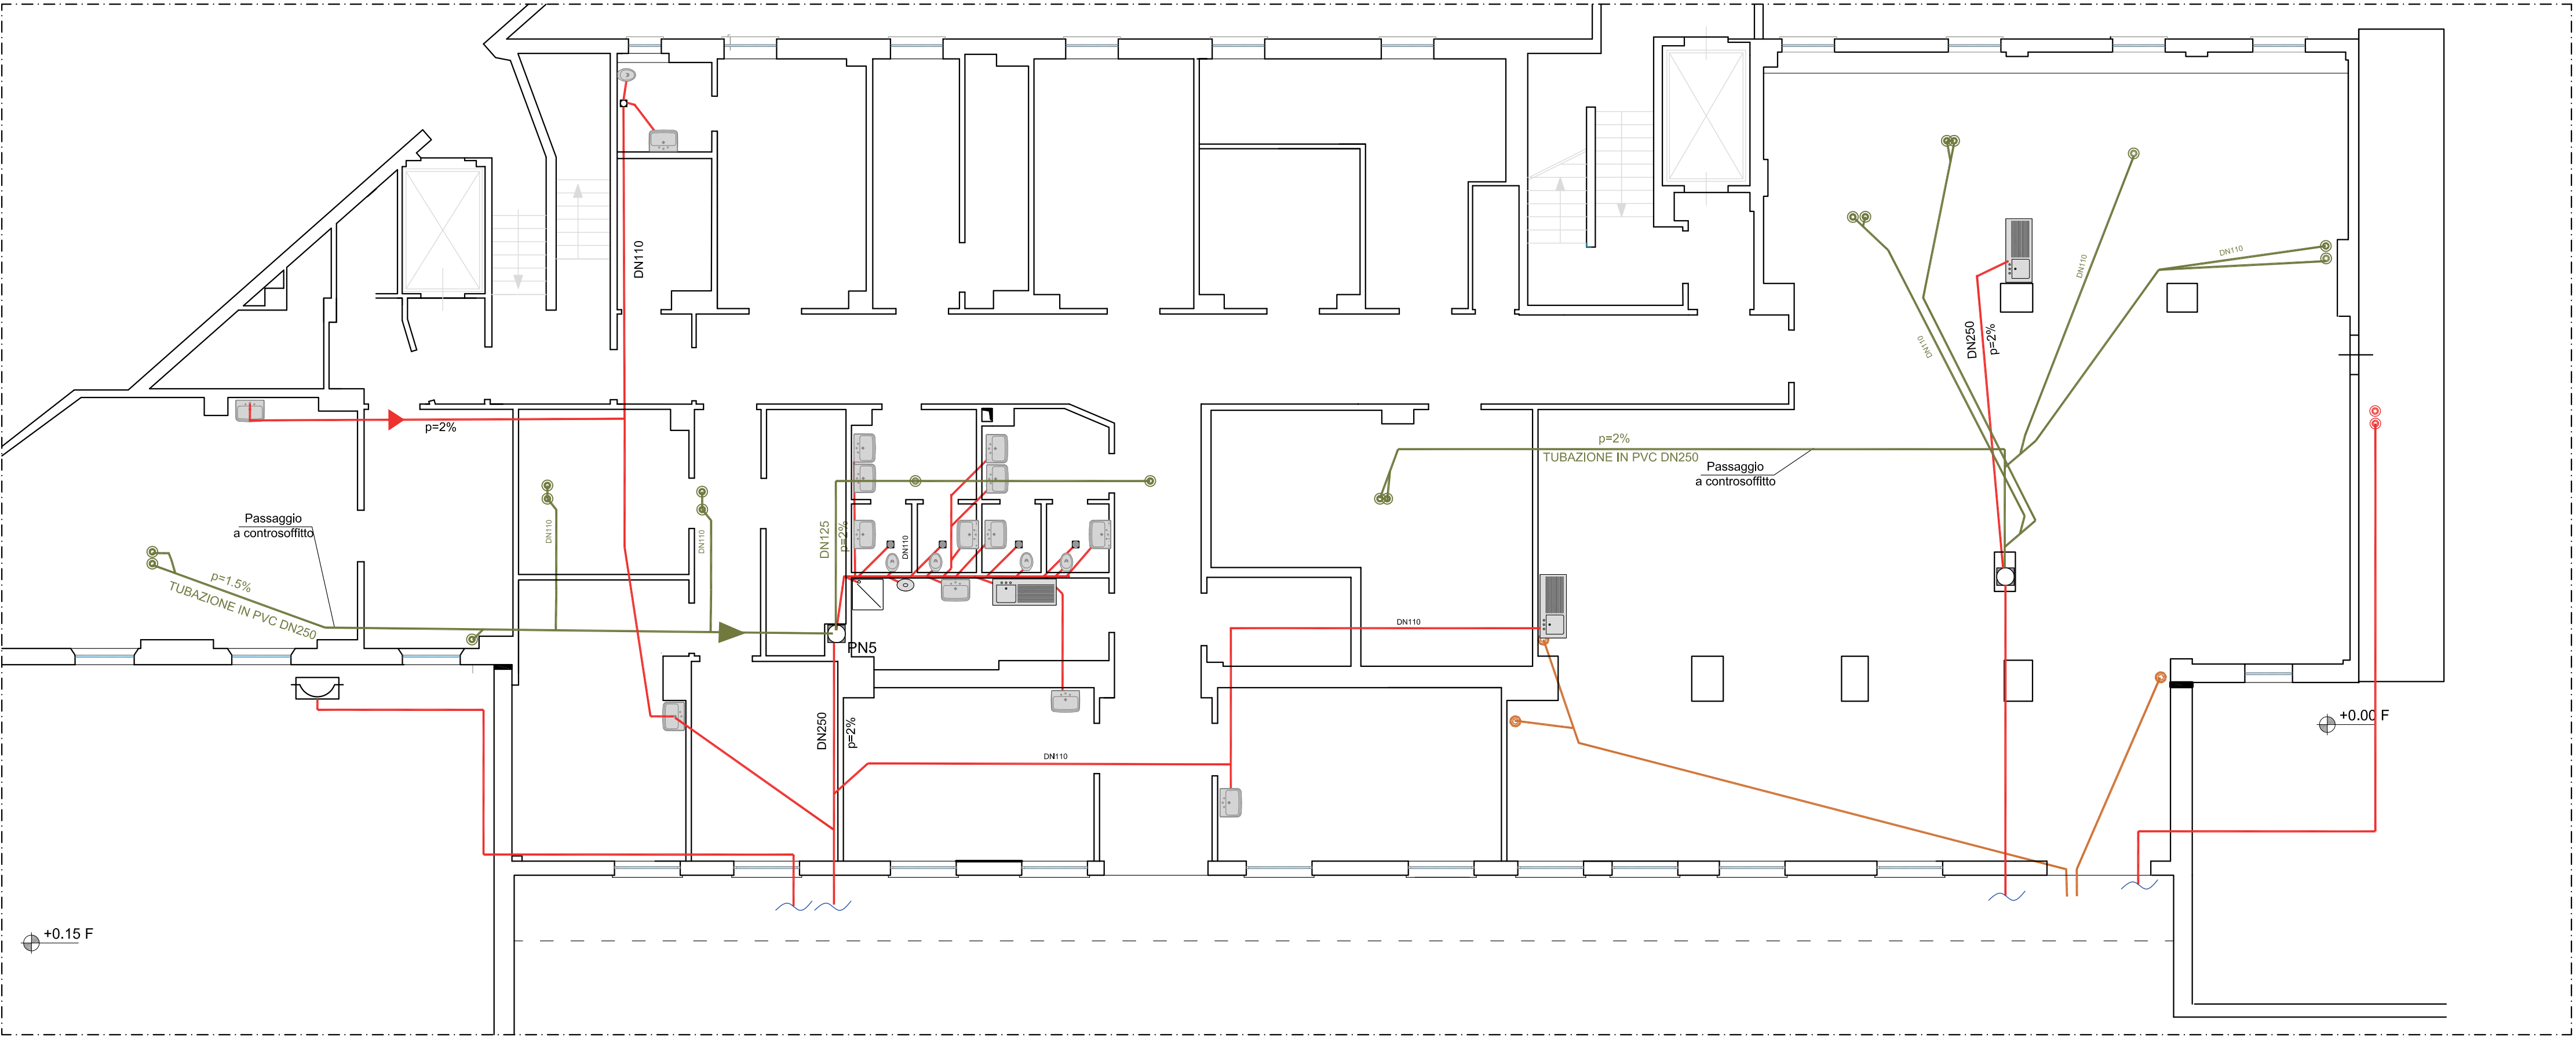

LEGENDA


- LEGENDA
- FOGNATURA ACQUE NERE ESISTENTE
 - FOGNATURA ACQUE NERE VARIANTE
 - TUBAZIONI SCARICO IN CONTROSOFFITTO
 - RETE SMALTIMENTO RIFIUTI SPECIALI
 - FOSSA IMHOFF
 - POZZETTO 40x40 cm PIEDE COLONNA DI SCARICO
 - POZZETTO DI RACCORDO/ISPEZIONE 60x60 cm
 - SOLLEVAMENTO ACQUE RACCOLTE A QUOTA INTERRATA IN POZZETTO 100x100 cm
 - PLUVIALE
 - CADITOIA IN GHISA O CALCESTRUZZO

K-PLAN

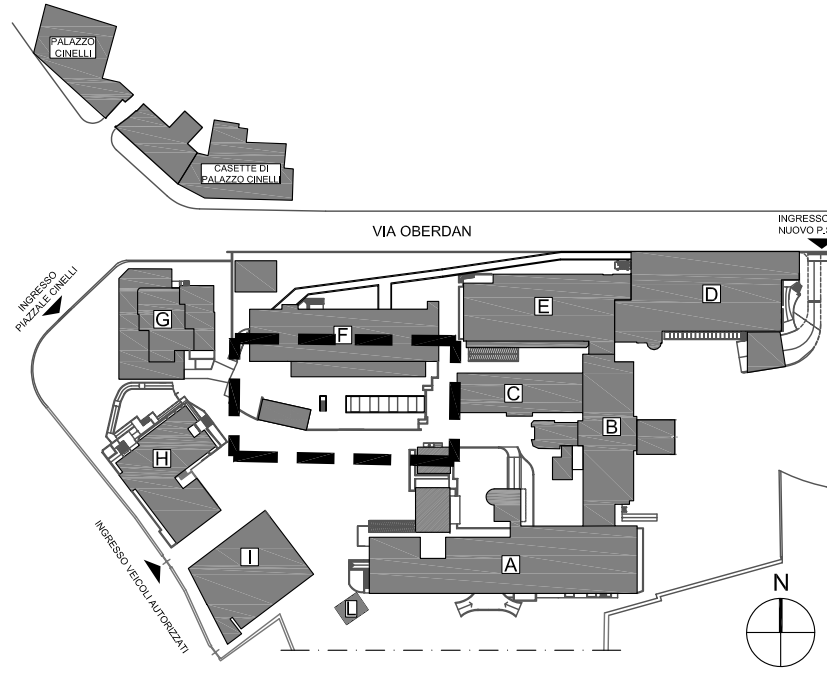

Azienda Ospedaliera
Ospedali Riuniti Marche Nord

LAVORI DI RISTRUTTURAZIONE DEI PIANI TERRA ED
INTERRATO DEL PADIGLIONE "E" E ZONE LIMITROFE
DELL'OSPEDALE DI PESARO CENTRO

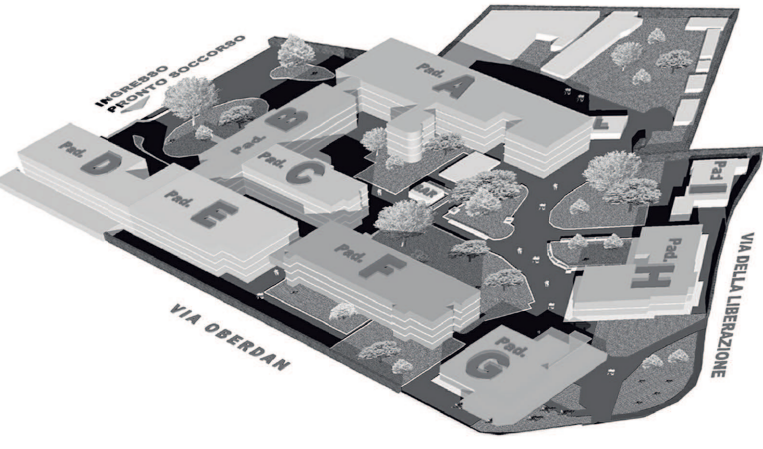

Riferimento
Progetto 154 RM/A_153
Codice Intervento 110.110901.H.154

RUP Ing. Paolo Sorcinelli
Ing. Filippo Casicci

DIREZIONE LAVORI E CSE

STUDIO SPERI
SOCIETÀ DI INGEGNERIA
Lungotevere delle Navi, 19 - 00186 - ROMA
Tel. 06/3610314 - e-mail: info@studioisperi.it

timprogetti
Società di Ingegneria
Via G. Perugina di Palermo, 15 - 00185 - ROMA
Tel. 06/3225409 - e-mail: info@timprogetti.com

IMPRESA APPALTATRICE

SCG
Impianti & Costruzioni s.r.l.
Via delle Industrie, n.112 - 00111 Roma (RM)
Tel. 06/1560531 - info@scgimprati.it

AS BUILT

Categoria documento	IMPIANTO FOGNARIO	Scala		Codice intervento	Codice elaborato
Titolo	NUOVI LABORATORI E CENTRALE FRIGO PADIGLIONE "F" PIANO SEMINTERRATO PLANIMETRIA RETE RACCOLTA ACQUE NERE			H154 Data di emissione Novembre 2016 Commessa Sperti C502	B-IF201 Commessa T.I.M. 527
Rev.	Data	Descrizione	Redatto	Controllato	Approvato
01	06/11/16	Emissione Unica			

SPAZIO PER APPROVAZIONI DI LEGGE