
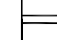

 







LEGENDA

- Passerella metallica portacavi rettilinea forata
dim.: 300x80 mm
-  Plafoniera DISANO MINICONFORT 841
-  Plafoniera DISANO CONFORT PANEL 845
-  Faretto da incasso a LED FOSNOVA ECOLEX 6
-  Faretto da incasso a LED FOSNOVA ECOLEX 6
-  Plafoniera di emergenza 1x18W
-  Indicatore percorso d'esodo autoalimentato
-  Plafoniera provvista di batteria tampone
-  Interruttore
-  Pulsante con relais


PLANIMETRIA

scala 1:100



Azienda Ospedaliera
Ospedali Riuniti Marche Nord

LAVORI DI RISTRUTTURAZIONE DEI PIANI TERRA ED
INTERRATO DEL PADIGLIONE “E” E ZONE LIMITROFE
DELL’OSPEDALE DI PESARO CENTRO

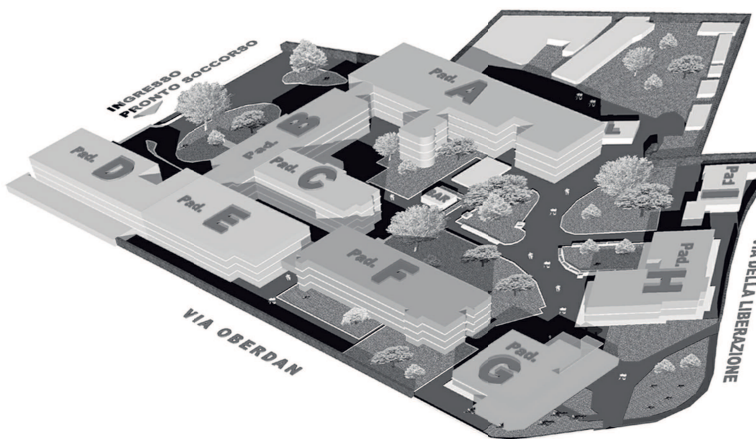

Riferimento
Progetto 154 RM/A_153
Codice Intervento 110.110901.H.154

RUP Ing. Paolo Sorcinelli
Ing. Filippo Casicci

DIREZIONE LAVORI E CSE



Direttore dei Lavori e CSE
ing. Giorgio Lupoi



Direttore Operativo
ing. Marcello Pediconi

IMPRESA APPALTATRICE



Via delle Industrie n.112 - 00111 Azara (NA)
Tel. 0815860531 - info@scgimpianti.it

AS BUILT

Categoria documento		IMPIANTI ELETTRICI E SPECIALI		Scala	Codice intervento	Codice elaborato
Titolo		NUOVI LABORATORI E CENTRALE FRIGO PADIGLIONE "F" PIANO SEMINTERRATO Planimetria impianto illuminazione			H154	B-IE202
					Data di emissione	Novembre 2016
					Commissa Spesi	Commissa T.IM
					C502	527
					Nome file	
Rev.	Data	Descrizione		Redatto	Controllato	Approvato
1	06/11/16	Emissione Unica				

SPAZIO PER APPROVAZIONI DI LEGGE