PLANIMETRIA NUOVI LABORATORI

RILEVAZIONE FUMI

SCALA 1:100

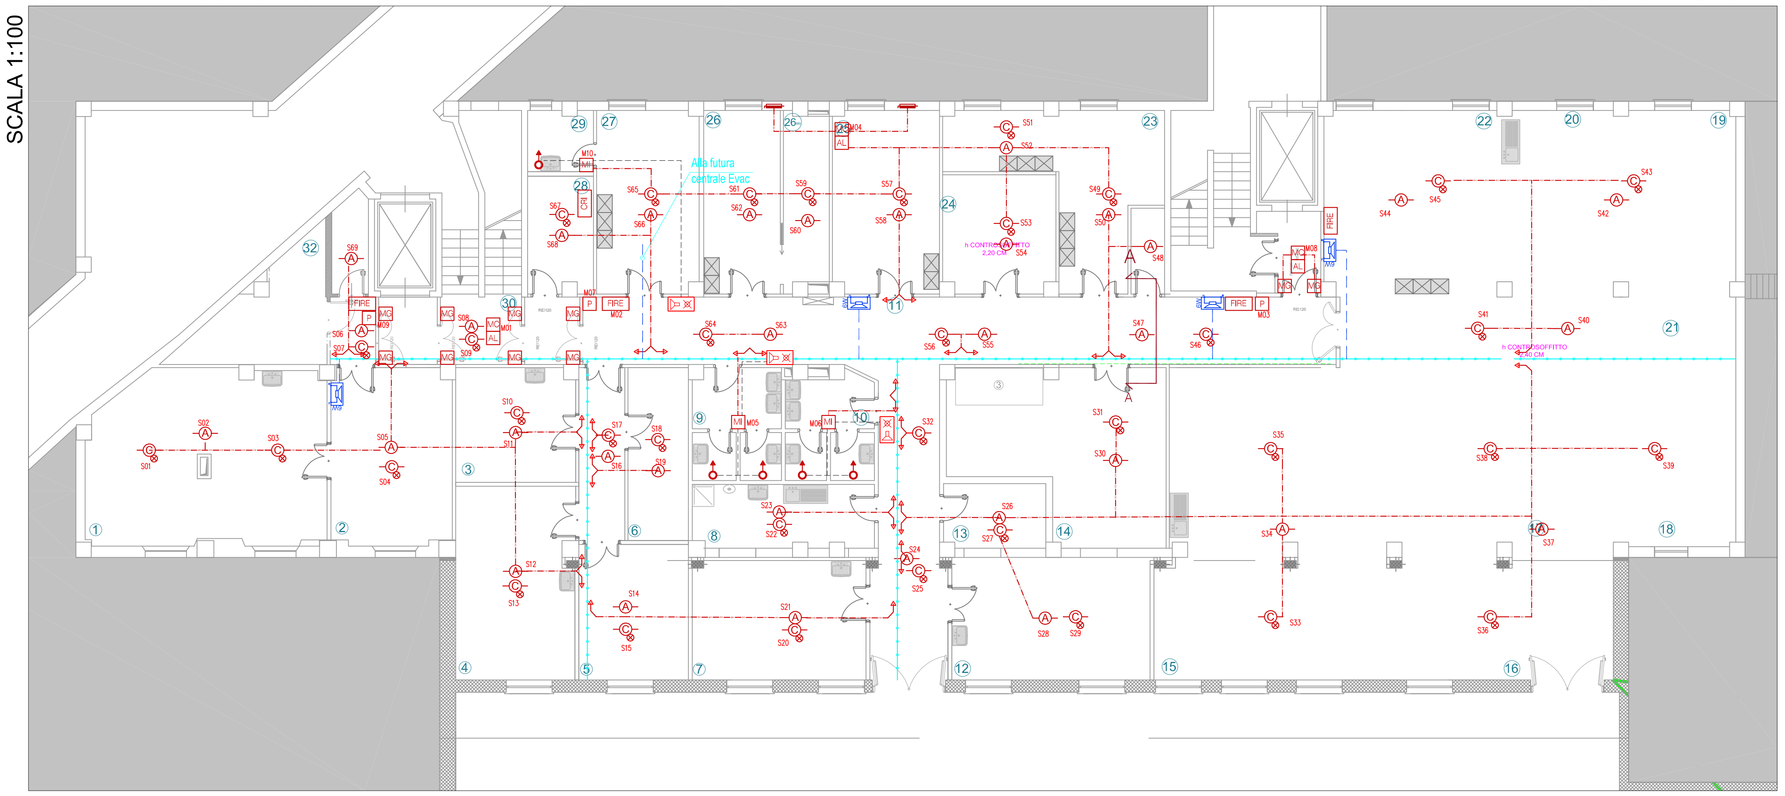

LEGENDA

RIVELAZIONE FUMI

- Rivelatore ottico di fumo posizionato in ambiente
- Rivelatore ottico di fumo posizionato entro controsoffitto completo di spia di segnalazione
- FIRE — Targa ottico-acustica
- AM — Magnete per ritenuta porte tagliafuoco
- AL — Alimentatore con batteria tampone
- AS — Modulo di comando
- IM — Modulo di ingresso
- P — Pulsante manuale indirizzato di allarme incendio
- CPI — Centrale di rivelazione fumi esistente
- Indicazione loop - cavo twistato e schermato di colore rosso (fisch) in conformita' alla cei en 50200, sezione 2x1.5mmq in tubazione Ø20
- Serranda tagliafuoco

EVAC

- Linea evac - cavo ftg10(o)m1 2x1.5mmq
- Dn 3K — Proiettore di suono en54-24

Rivelatore ottico di fumo in ambiente

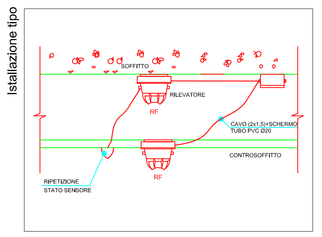

Particolare allarme bagno

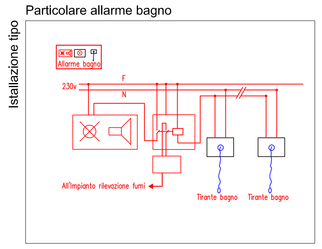

Particolare di collegamento al loop di piano

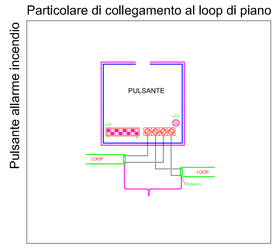

Esempio di collegamento di un ripetitore led ad un rivelatore

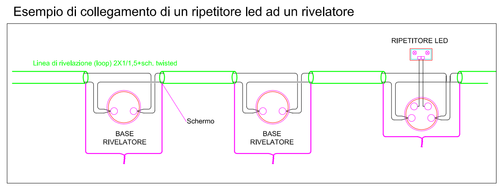

SCHEMA RF

Loop di piano alla centrale di rivelazione di fumo esistente

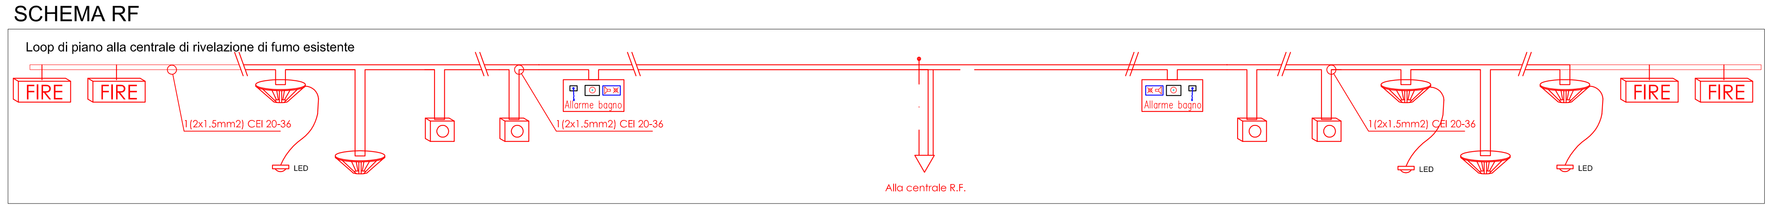

Azienda Ospedaliera
Ospedali Riuniti Marche Nord

LAVORI DI RISTRUTTURAZIONE DEI PIANI TERRA ED INTERRATO DEL PADIGLIONE E ZONE LIMITROFE DELL'OSPEDALE DI PESARO CENTRO

NUOVI LABORATORI
PAD "F" - PIANO SEMINTERRATO
PLANIMETRIA IMPIANTI R.F. E ALLARME INCENDIO

AS-BUILT

V1-IE203

REVISIONE	DATA	DISEGNATO DA
AS-BUILT		SCG IMPIANTI & COSTRUZIONI S.P.A.

SOCIETA'

SCG Impianti & Costruzioni s.p.a.
Via Delle Industrie n. 112 - 80011 Acerra (NA)
tel. 081 8860531 fax 081 8446514
C.F. e P.I. 07986711211
info@scgimpianti.it
scgimpianti@pec.it

A TERMINI DI LEGGE SI RISERVA LA PROPRIETA' DI QUESTO ELABORATO CON DIVIETO DI RIPRODURLO E RENDERLO NOTO A TERZI SENZA AUTORIZZAZIONE SCRITTA.