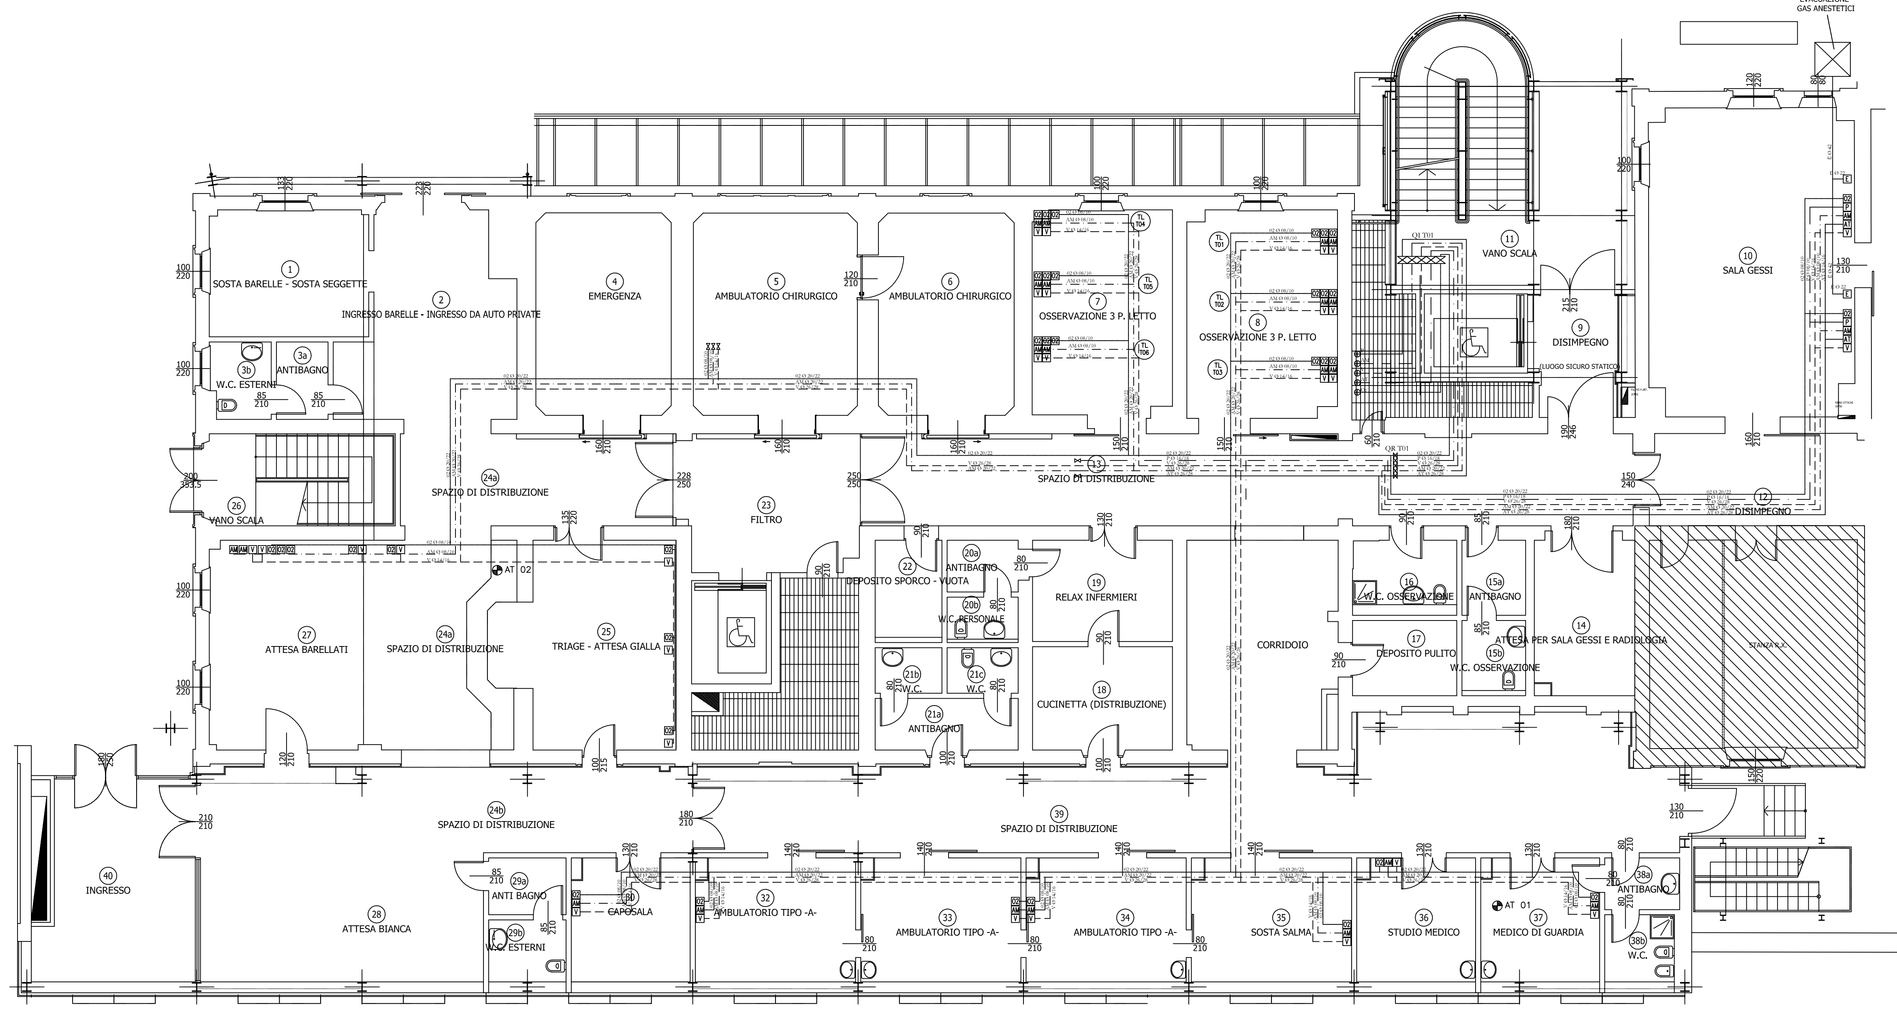

VIA OBERDAN

LOCALI ESCLUSI DALL'INTERVENTO

PIANO TERRA				
N°	DESTINAZIONE D'USO	SUPERFICIE	PERIMETRO	ALTEZZA SOTTO CONTROSOFFITTO
21a	ANTIBAGNO	6,48	11.60	2.70
21b	W.C.	2,56	6,52	2.70
21c	W.C.	2,72	6,76	2.70
22	DEP. SPORCO - VUOTA	6,05	10,46	3,50
23	FILTRO	20,79	18,76	2.70
24a	SPAZIO DI DISTRIBUZIONE	48,63	30,40	2,70
24b	SPAZIO DI DISTRIBUZIONE	35,26	35,13	3,795 (sotto putrella)
25	ATTESA GIALLA	25,84	20,88	3.50
26	VANO SCALA	14,86	16,44	--
27	TRIAGE	28,97	21,73	3.50
28	ATTESA BIANCA	30,93	24,00	3,00
29a	ANTIBAGNO	3,47	7,80	2.70
29b	W.C. ESTERNI	4,05	8,10	2,70
30	CAPOSALA	12,42	14,10	3,00
32	AMBULAT. TIPO -A-	16,78	16,52	3,00
33	AMBULAT. TIPO -A-	16,80	16,52	3,00
34	AMBULAT. TIPO -A-	16,74	16,50	3,00
35	AMBULAT. TIPO -A-	16,74	16,50	3,00
36	STUDIO MEDICO	12,42	14,10	3,00
37	MEDICO DI GUARDIA	12,42	14,10	3,00
38a	ANTIBAGNO	3,08	7,18	2.70
38b	W.C.	4,43	8,42	2,70
39	SPAZIO DI DISTRIBUZIONE	86,58	68,52	3,795 (sotto putrella)
40	INGRESSO	27,91	21,50	3,00

PIANO TERRA				
N°	DESTINAZIONE D'USO	SUPERFICIE	PERIMETRO	ALTEZZA SOTTO CONTROSOFFITTO
1	SOSTA BARELLE	16,99	16,63	3,50
	SOSTA SEGGETTE			
2	INGRESSO BARELLE INGRESSO DA AUTO PRIVATE	28,39	23,12	3,50
3a	ANTIBAGNO	3,37	7,49	2,70
3b	W.C. ESTERNI	4,04	8,09	2,70
4	ATTESA VERDE	25,48	20,54	3,50
5	AMBULATORIO CHIRURGICO	30,10	22,06	3,00
6	AMBULATORIO CHIRURGICO	25,23	20,46	3,00
7	OSSERVAZIONE 3 P. LETTO	24,68	20,28	3,50
8	OSSERVAZIONE 3 P. LETTO	26,69	20,94	3,50
9	DISIMPEGNO (LUOGO SICURO STATICO)	10,52	13,29	2,70
10	SALA GESSI	54,04	30,03	3,50
11	VANO SCALA	30,25	23,55	--
12	DISIMPEGNO	16,08	17,44	2,70
13	SPAZIO DI DISTRIBUZIONE	87,75	69,80	2,70
14	SOSTA SALMA	13,77	15,40	3,50
15a	ANTIBAGNO	4,03	8,06	2,70
15b	W.C. OSSERVAZIONE	4,03	8,06	2,70
16	DEP. SPORCO - VUOTA	6,88	11,05	3,50
17	DEP. PULITO	6,83	11,15	3,50
18	CUCINETTA (DISTRIBUZIONE)	18,28	17,30	3,50
19	DISIMPEGNO	6,09	11,12	3,50
20a	ANTIBAGNO	3,38	7,76	2,70
20b	W.C. PERSONALE	2,72	6,76	2,70

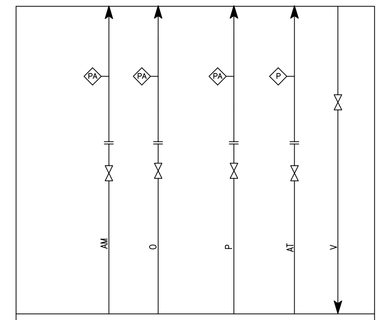

QUADRO DI INTERCETTAZIONE: QI T01

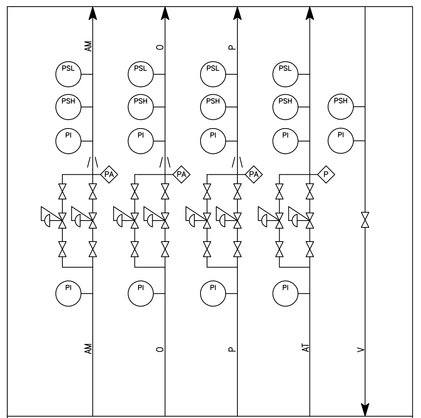

QUADRO DI RIDUZIONE: QR T01

PRESE GAS MEDICINALI AFNOR NF S 90-116

O	PRESA RAPIDA OSSIGENO	CALATA FINALE ø 8-10
V	PRESA RAPIDA VUOTO	CALATA FINALE ø12-14
AC	PRESA RAPIDA ARIA MEDICALE	CALATA FINALE ø 8-10

CENTRALINE ALLARMI

AT 01	A/B 02, A/B AC, VUOTO INSUFFICIENTE	QR T01
	FLUSSO OSSIGENO E PROTOSSIDO ELEVATO	
	A/B 02, A/B AC, VUOTO INSUFFICIENTE	
	FLUSSO OSSIGENO E PROTOSSIDO ELEVATO	

ST NUMERAZIONE STANZE

TL TESTALETTO

SIMBOLOGIA

- FSH FLUSSOSTATO (ALLARME ALTA PORTATA) IN BY-PASS (ISPEZIONABILE)
- FGA PRESA DI ALIMENTAZIONE D'EMERGENZA TIPO AFNOR NF S 90-116
- P PRESA DI ALIMENTAZIONE, DI EMERGENZA E MANUTENZIONE, SPECIFICA
- GRUPPO DI TAGLIO
- VRE VALVOLA DI REGOLAZIONE EVACUAZIONE GAS ANESTETICI (ISPEZIONABILE)
- VIE VALVOLA DI INTERCETTAZIONE EVACUAZIONE GAS ANESTETICI (ISPEZIONABILE)
- VI VALVOLA DI INTERCETTAZIONE PIOMBATA CHIUSA (ISPEZIONABILE)
- VI/UP VALVOLA PIOMBATA APERTA SE PENSILE CON RILSAN (ISPEZIONABILE)
- PA PRESSOSTATO ALTA PRESSIONE
- PB PRESSOSTATO BASSA PRESSIONE
- M MANOMETRO

VISTA IN PIANTA
ORDINE DI POSIZIONAMENTO DELLE UNITA' TERMINALI
TIPICO MONTAGGIO ORIZZONTALE

VISTA FRONTALE
ORDINE DI POSIZIONAMENTO DELLE UNITA' TERMINALI
TIPICO MONTAGGIO VERTICALE

PER L'ESECUZIONE DEGLI IMPIANTI GAS MEDICALI:

SOL s.p.a.
20052 Monza, p.zza Diaz 1 Tel. 039/2396.1Fax 039/2396265
PRODUZIONE E COMMERCIALIZZAZIONE GAS TECNICI

REGIONE MARCHE — COMUNE DI PESARO
AZIENDA OSPEDALIERA "OSPEDALE S. SALVATORE"
PESARO
Direttore Generale Dott. Gabriele RINALDI

RISTRUTTURAZIONE ED AMPLIAMENTO DEL DIPARTIMENTO DI EMERGENZA E ACCETTAZIONE NELLA SEDE DI PESARO CENTRO DELL'OSPEDALE S. SALVATORE "DEA"

(INTERVENTO FINANZIATO CON I FONDI DELL'ART. 20 LEGGE 67/88) II FASE (II^ E III^ TRIENNIO)

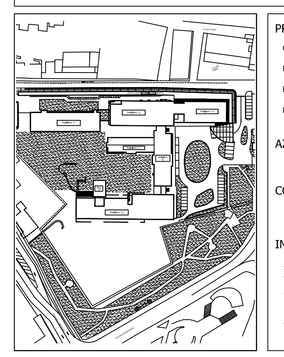

PROGETTISTI:

CAPOGRUPPO PROGETTO	Arch. Marco GAUDENZI
PROGETTO GENERALE ED ARCHITETTONICO	Arch. Marco GAUDENZI - Arch. F.sco MALAGOLI
PROGETTO STRUTTURALE E CALCOLI STATICI	Ing. Giorgio FAZI
PROGETTO IMPIANTI MECCANICI ED ELETTRICI	Ing. Giovanni UGUCCIONI

AZIENDA OSPEDALIERA "OSPEDALE SAN SALVATORE" PESARO
RESPONSABILE DEL PROCEDIMENTO — Geom. Riccardo TINCHINI

CONSULENZE
INDAGINE GEOLOGICA — Dott.ssa Patrizia RONDONI

IMPRESA ESECUTRICE DEI LAVORI
ASSOCIAZIONE TEMPORANEA DI IMPRESE
TERMOTECNICA PRESICCI S.r.l. (Impresa Capogruppo)
Strada Bari Modugno Toritto n° 73/1-3 70123 BARI
D'ATTOLICO DONATO & C. S.n.c. (Impresa Mandante)
Via Pasquale Paoli n° 32 70123 BARI

ELABORATO AS BUILT

Scala 1:100	IMPIANTO GAS MEDICALI PIANTA PIANO TERRA	Tavola n. GM 03
Data LUGLIO 2008		